


Ситуационный план

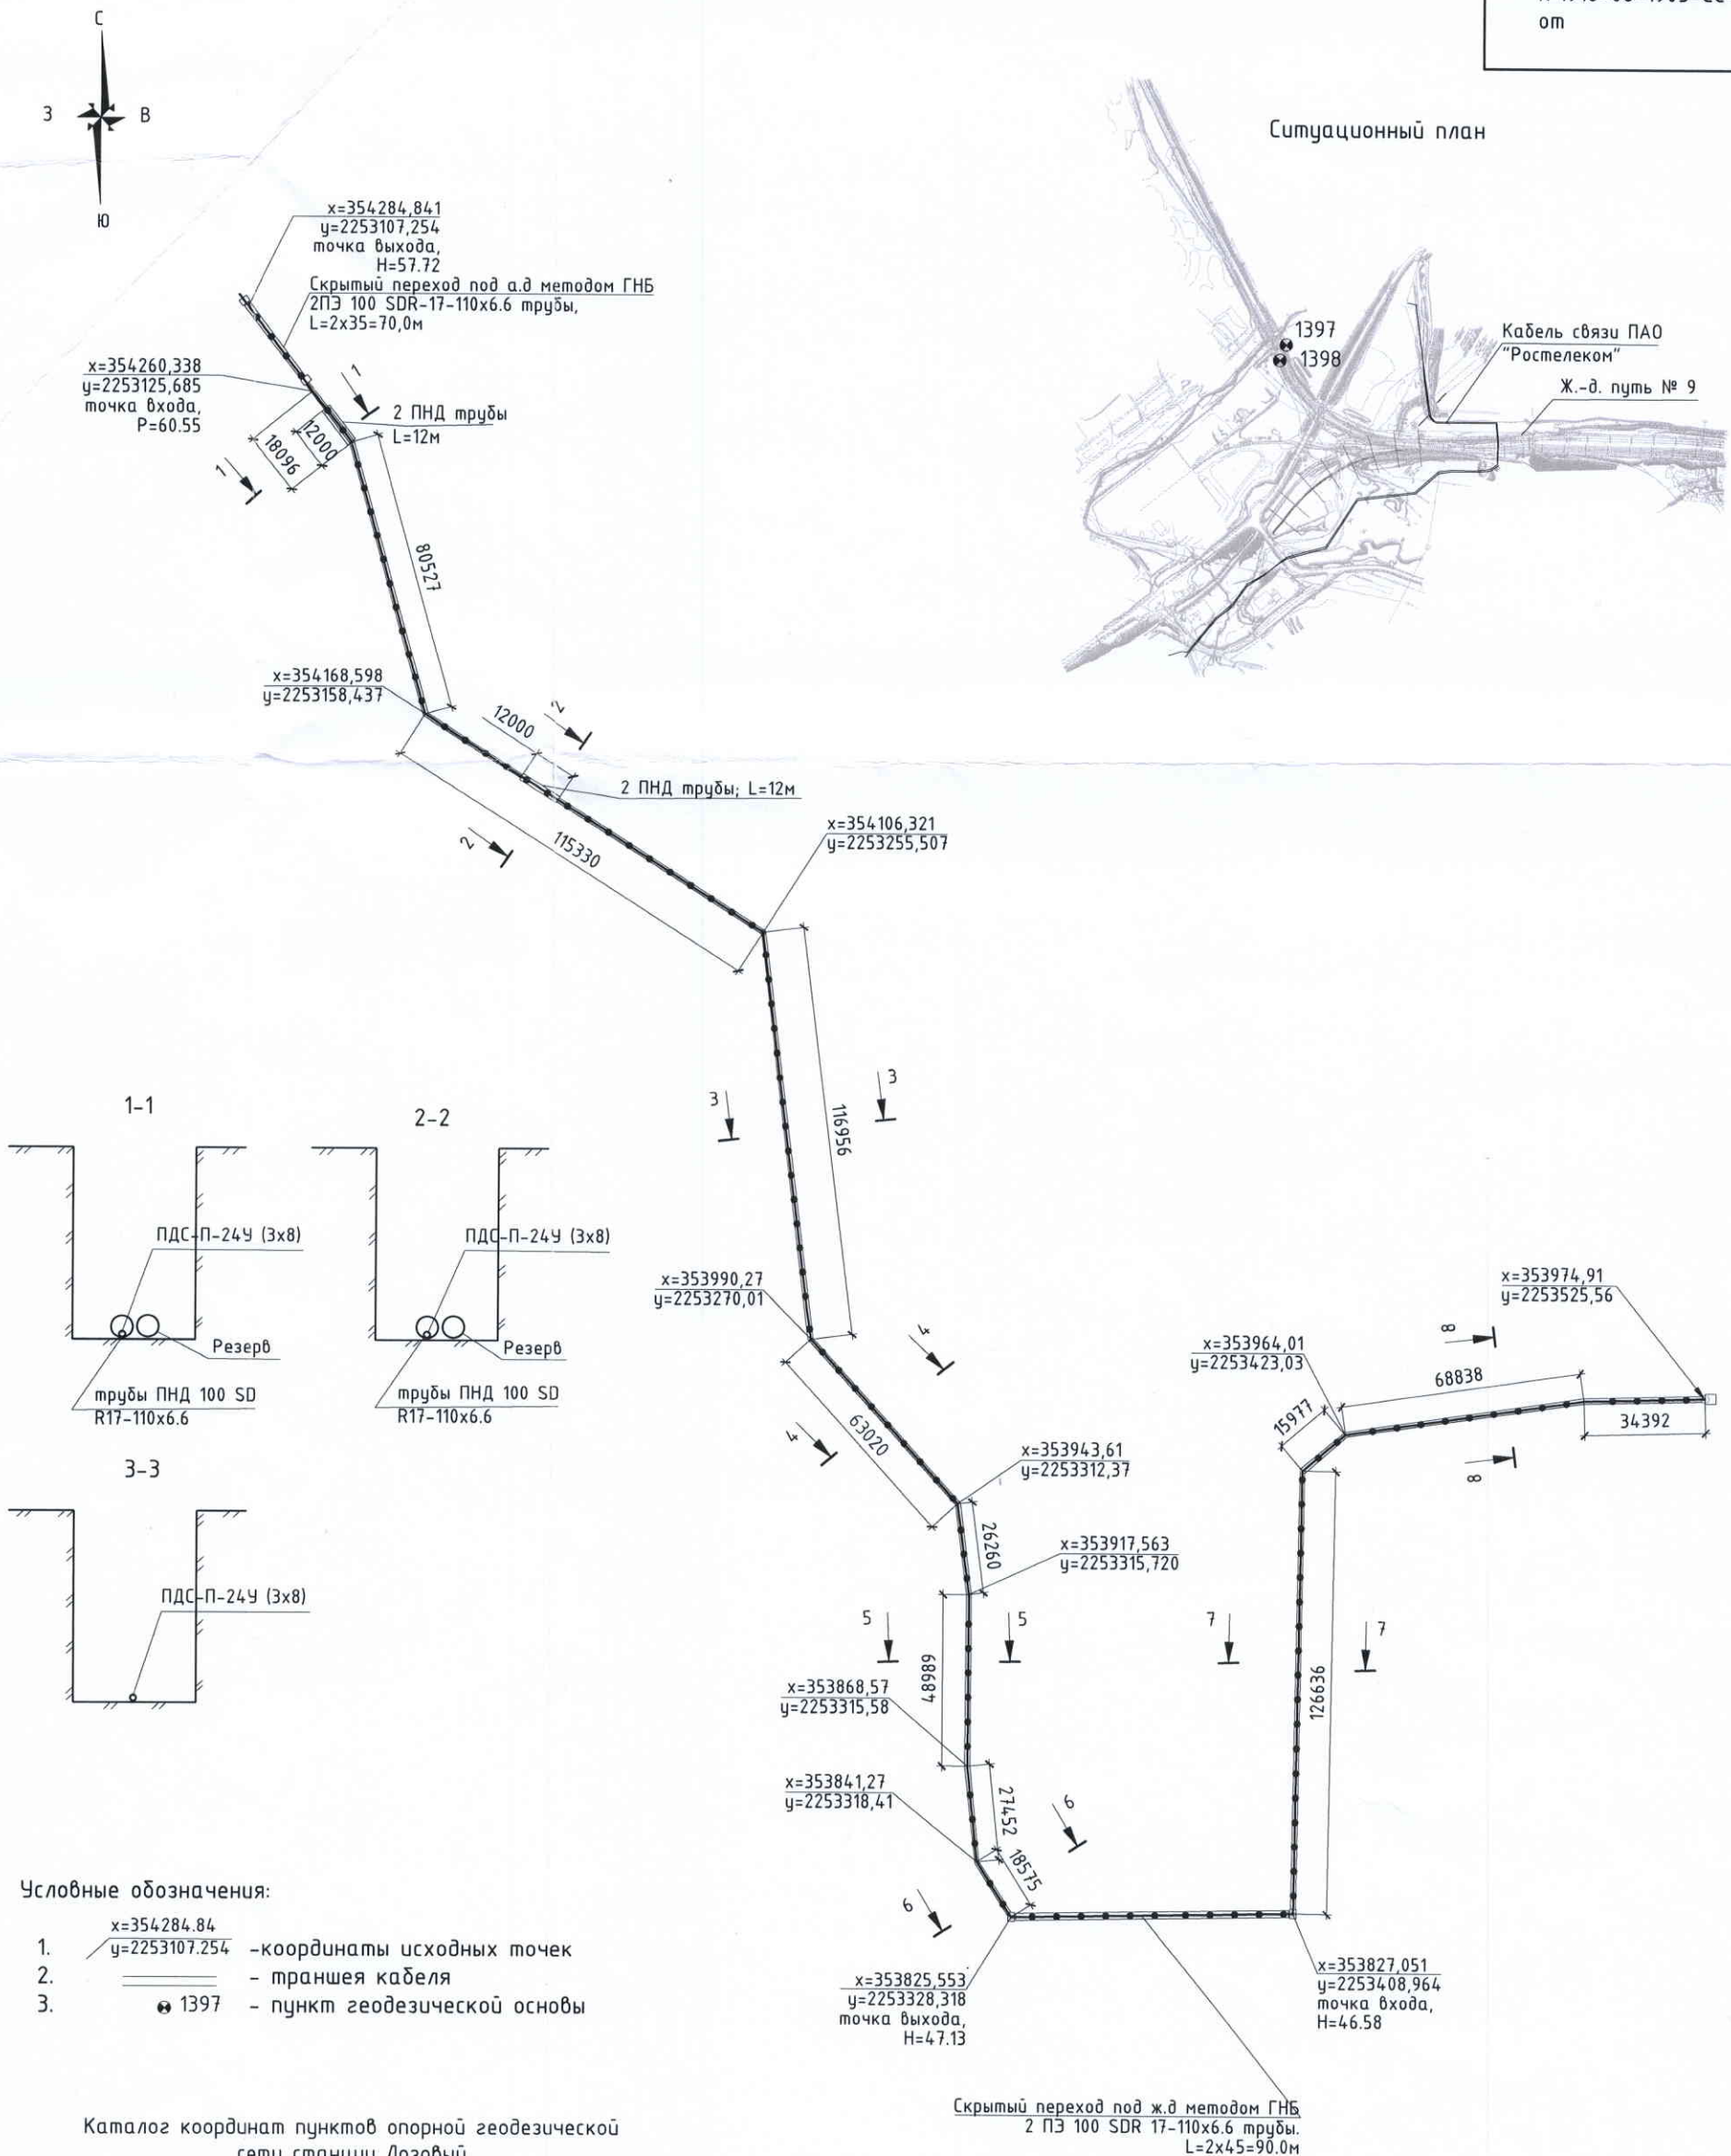

Условные обозначения:

- $x=354284,84$
 $y=2253107,254$ - координаты исходных точек
- — — — — траншея кабеля
- 1397 - пункт геодезической основы

Каталог координат пунктов опорной геодезической
сети станции Лозовый

Название пункта	X	Y	БС 77 отметка, м
1397	354311,572	2253619,131	52,775
1398	354280,033	2253521,275	52,810

1. Длина укладки кабеля составляет: $L=917,0$ м

Масштаб: 1:2000

Примечание:

- Система высот - Балтийская 1977г;
- Система координат - Местная, принятая для ГО Партизанск
- Размеры указаны в мм. Высотные отметки указаны в м.
- Съемка выполнена электронным тахеометром CHCNAVCTS-112R4, заводской № 603265; св-во о поверке №С-ГСХ/18-06-2025/440779723 до 17.06.2026г
- Работы выполнены согласно СП45.13330.2017

						1918-06-1905-СС		
						"Железнодорожная станция Лозовый Дальневосточной железной дороги. Развитие для обеспечения обработки дополнительных объемов перевозок грузов Партизанской ГРЭС"		
Изм.	Кол.уч.	Лист	№ док.	Подп.	Дата	Сети связи	Стадия	Лист
Гл.эксперт	оск	Прохорушкин А.В.					ИД	1
Рук.проекта		Харченко В.С.						
Геодезист		Коневецкий Ю.Ю.				Исполнительная схема №1918-06-1905-СС-1.3 Укладка кабеля для переустройства связи ПАО "Ростелеком"	ООО "СтройЛидер"	