
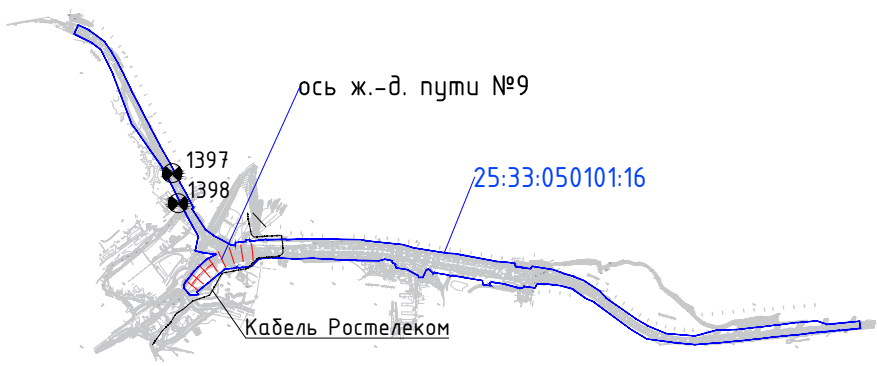


Ситуационный план

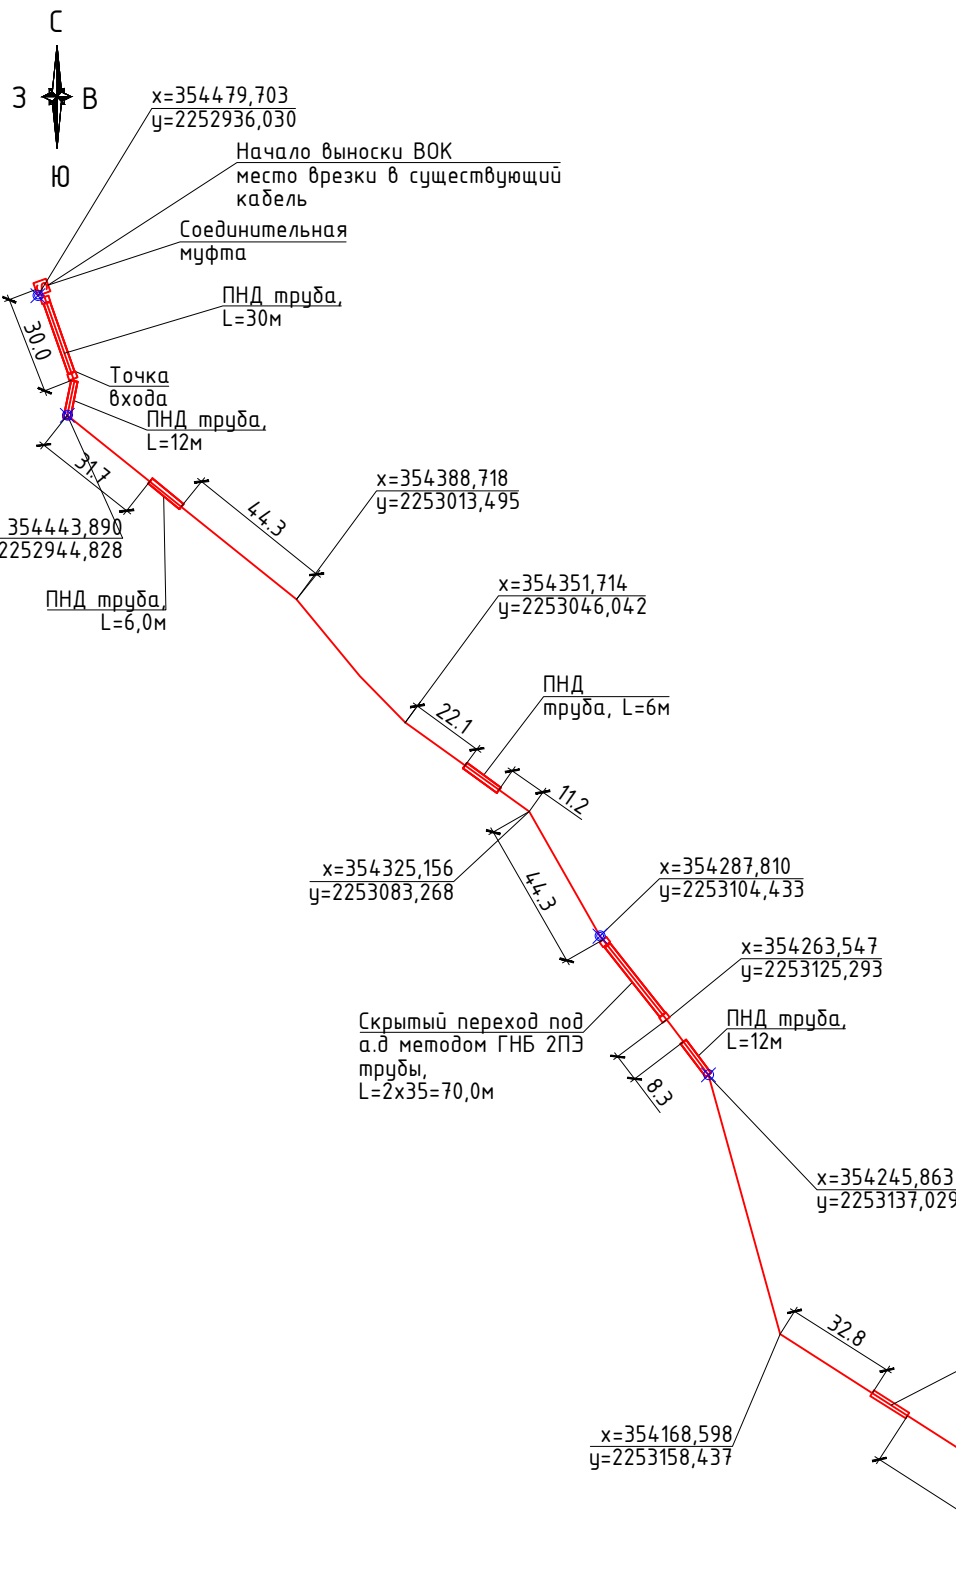


- Условные обозначения:
- х=354117,320
у=2253194,297 - координаты исходных точек
 - проектная ось кабеля
 - 1398 - пункт геодезической разбивочной основы
 - 37.5 - размер, м.

Ведомость выполненных работ			
№поз.	Наименование работ	Кол-во	Един. изм.
1	Устройство труб ПНД Ø110мм	2х66=112,0	метры
2	Укладка кабеля ПДС-П-32У (4х8)-7кН	1400,0	метры
3	Укладка ленты сигнальной предупредительной	1140,0	метры
4	Устройство столбиков замерных кабельных	16	штук

Каталог координат пунктов опорной геодезической
сети станции Лозовый

Название пункта	X	Y	БС 77 отметка, м
1397	354311,572	2253619,131	52,775
1398	354280,033	2253521,275	52,810

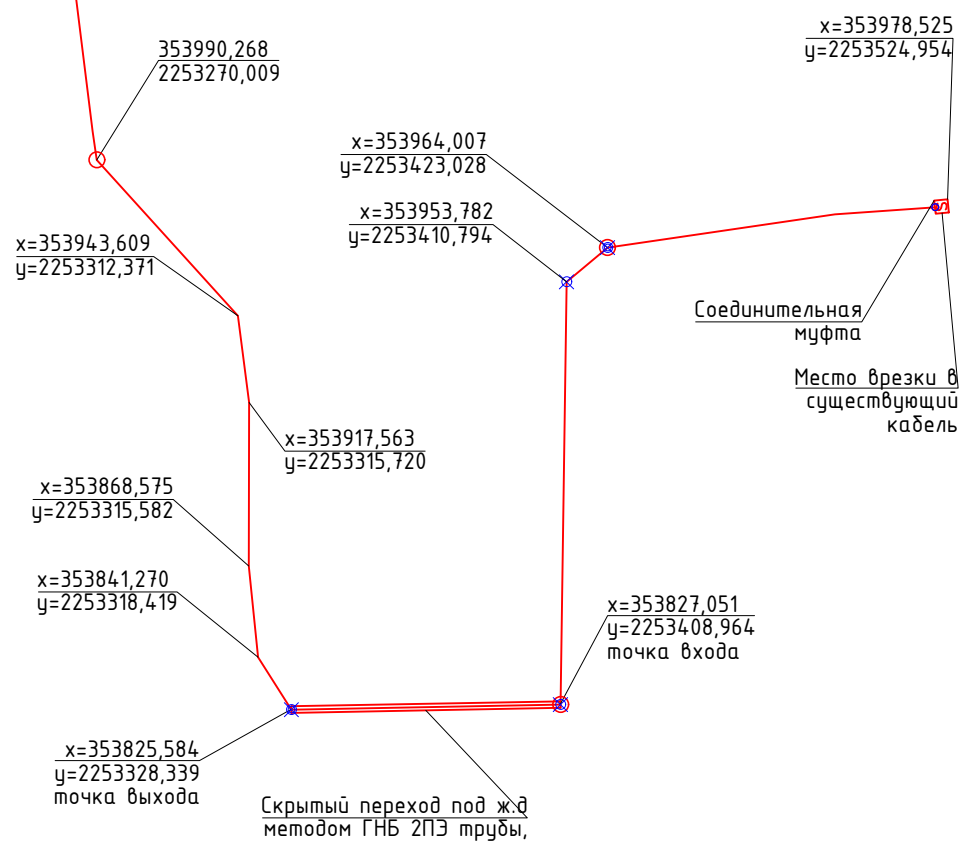

Масштаб 1:2500

- Система высот - Балтийская 1977г;
- Система координат - Местная, принятая для ГО Партизанск
- Размеры указаны в метрах. Высотные отметки указаны в м.
- Съемка выполнена электронным тахеометром CHCNAVCTS-112R4, заводской No.603265; св-во о поверке №С-ГСХ/18-06-2025/440779723 до 17.06.2026г
- Работы выполнены согласно СП45.13330.2017;

1918-06-1905						Станция Лозовый 1 этап		
"Железнодорожная станция Лозовый Дальневосточной железной дороги Развитие для обеспечения обработки дополнительных объемов перевозок грузов Партизанской ГРЭС"						ИД	1	1
Изм.	Кол.уч.	Лист	№ док.	Подп.	Дата	Исполнительная схема №1918-06-1905-СС Трассировка переустройства кабеля связи ПАО "Ростелеком"		
Гл.эксперт оск	Прохорушкин А.В.					ООО "СтройЛидер"		
Рук.проекта	Харченко В.С.							
Геодезист	Коневецкий Ю.Ю.							