


Приложение Ж

Исполнительные чертежи систем


вентиляции

1975.06.24-001.ПЗ.Ж

M1:100

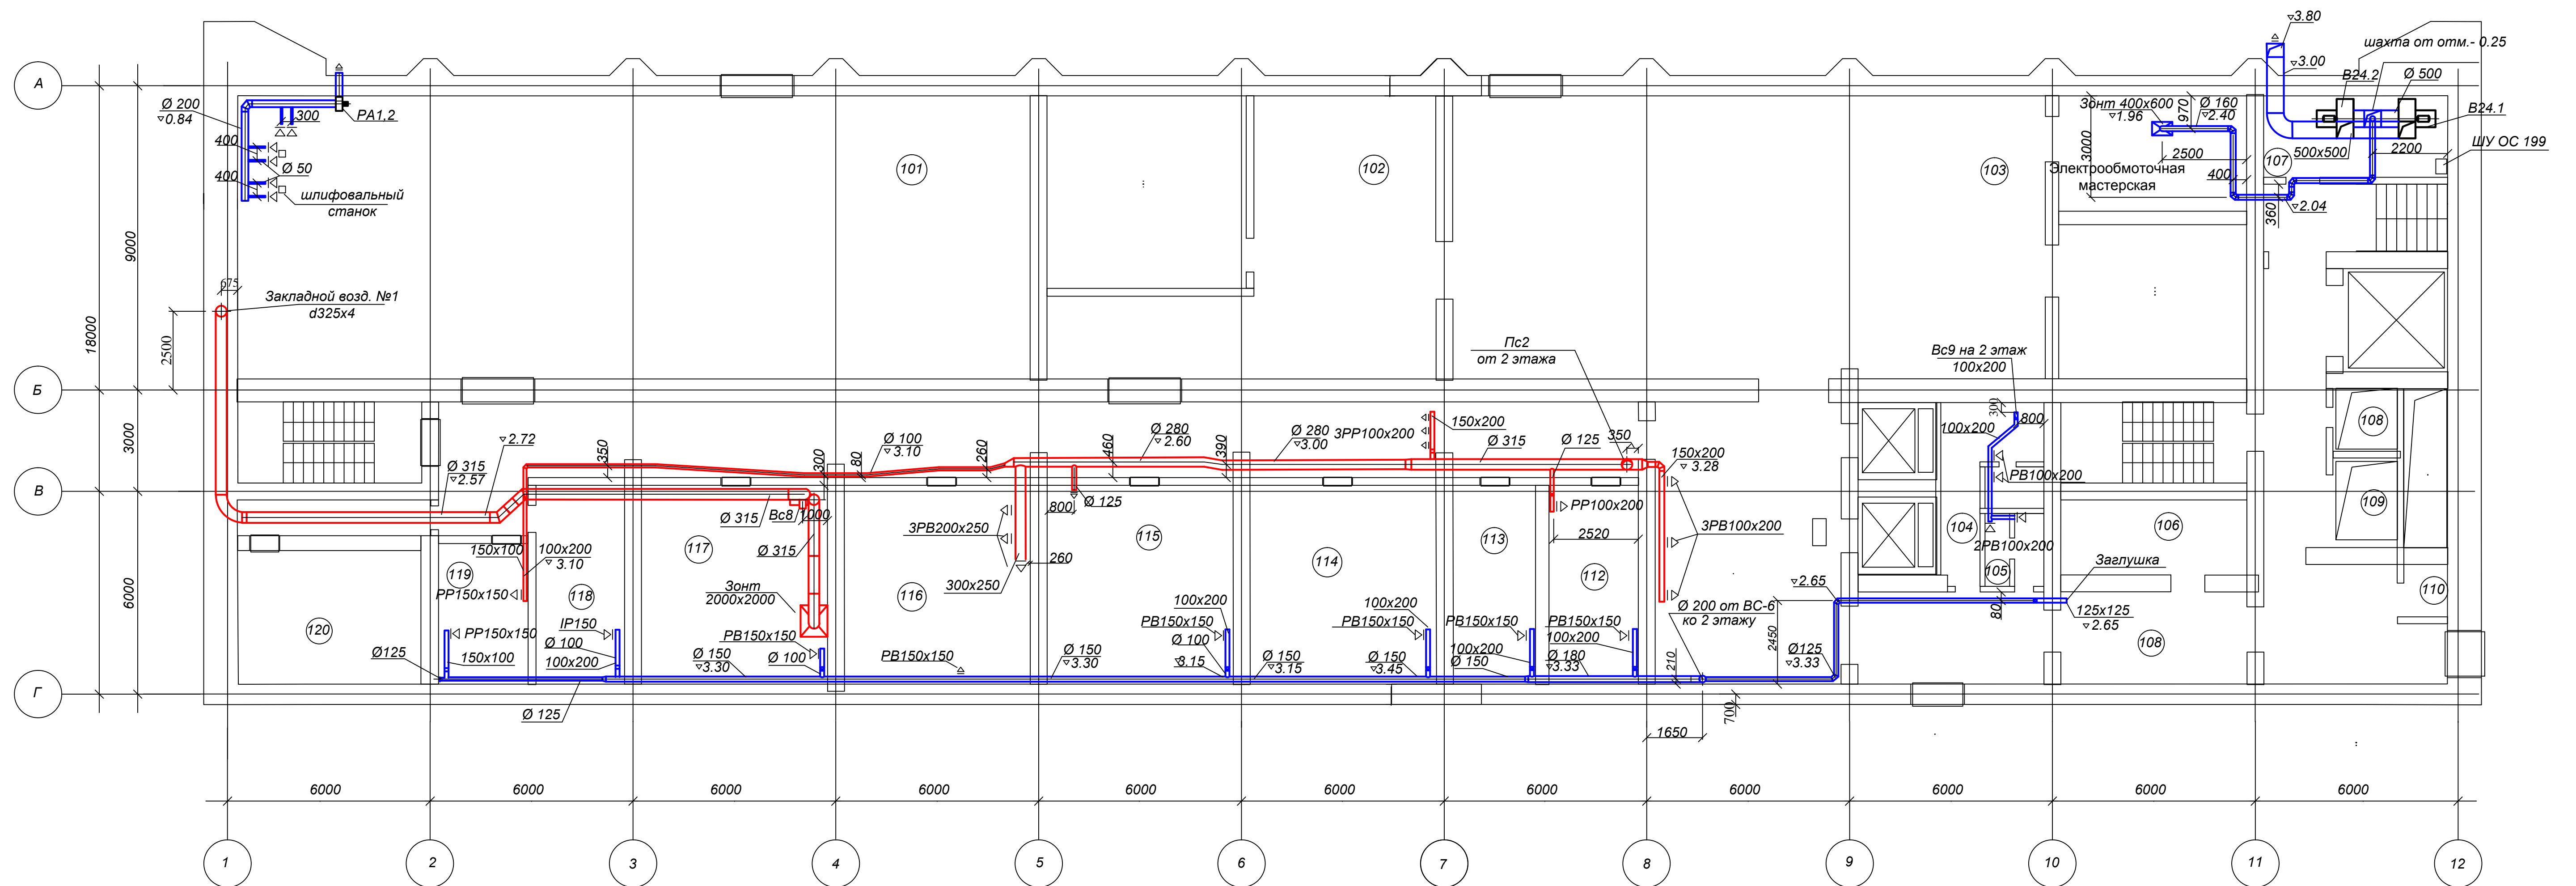


План на отг. -0,25

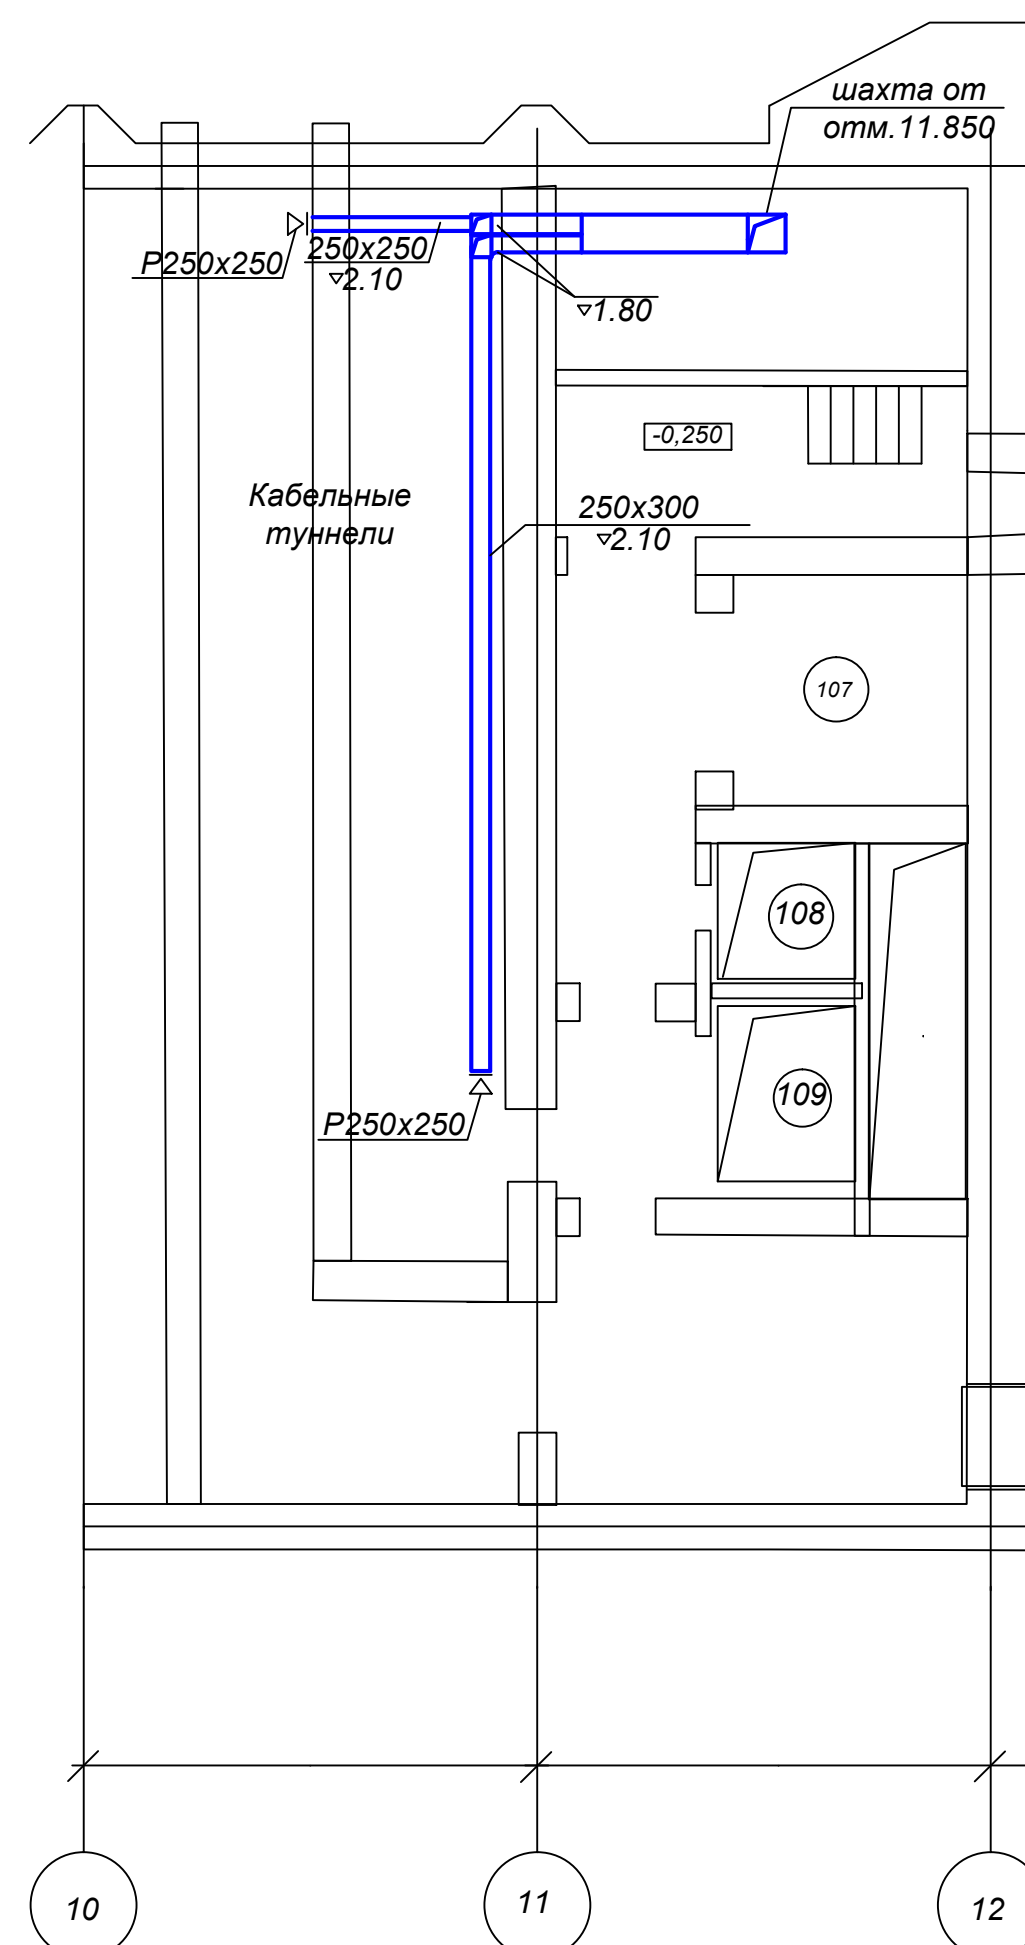


						1975.06-24-001.ПЗ.Ж1						
						Обследование вентиляции и теплоснабжения Загорской ГАЗС						
Изм.	Кол.уч.	Лист	№ док.	Подп.	Дата	Основные гидротехнические сооружения и здания Загорской ГАЗС				Стадия	Лист	Листов
	Разраб.	Егоров В.В.		<i>Егоров</i>	5.11.15						1	36
	Пров.	Безбородов А.Д.		<i>Безбородов</i>	5.11.15							
	Нач. отд.	Мининов А.В.		<i>Мининов</i>	5.11.15							
	Н. контр.	Безбородов А.Д.		<i>Безбородов</i>	5.11.15	Приложение Ж. Исполнительные чертежи систем вентиляции Здание СМК. План 1 этажа на отм. 11,85				ООО "Северус" г. Санкт-Петербург		


M1:100

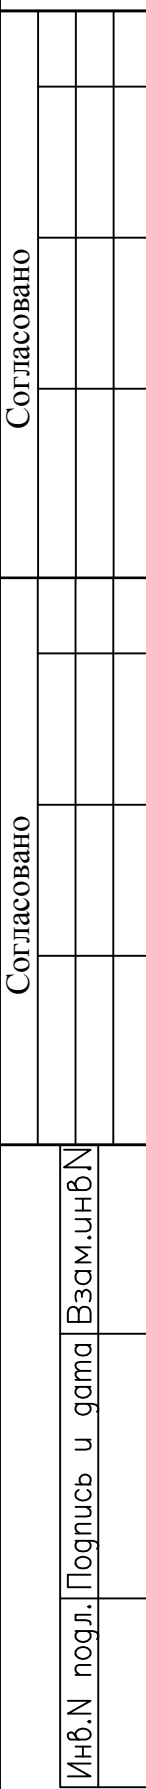

M1:100

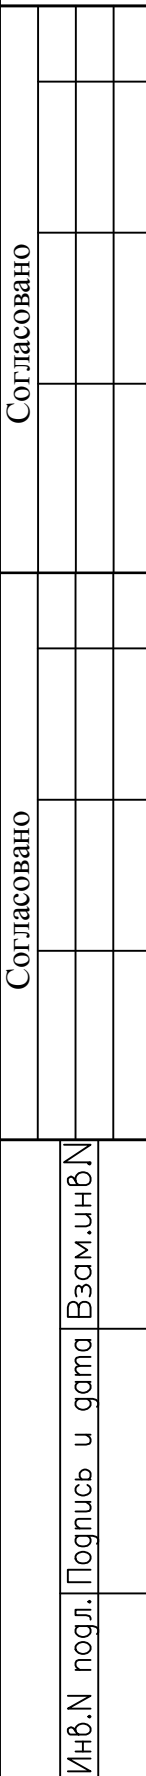


M1:100

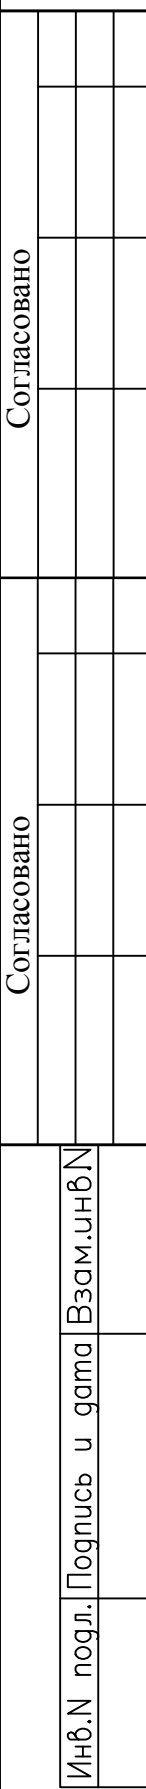


План 5-го этажа на отм. 30,050

M1:100

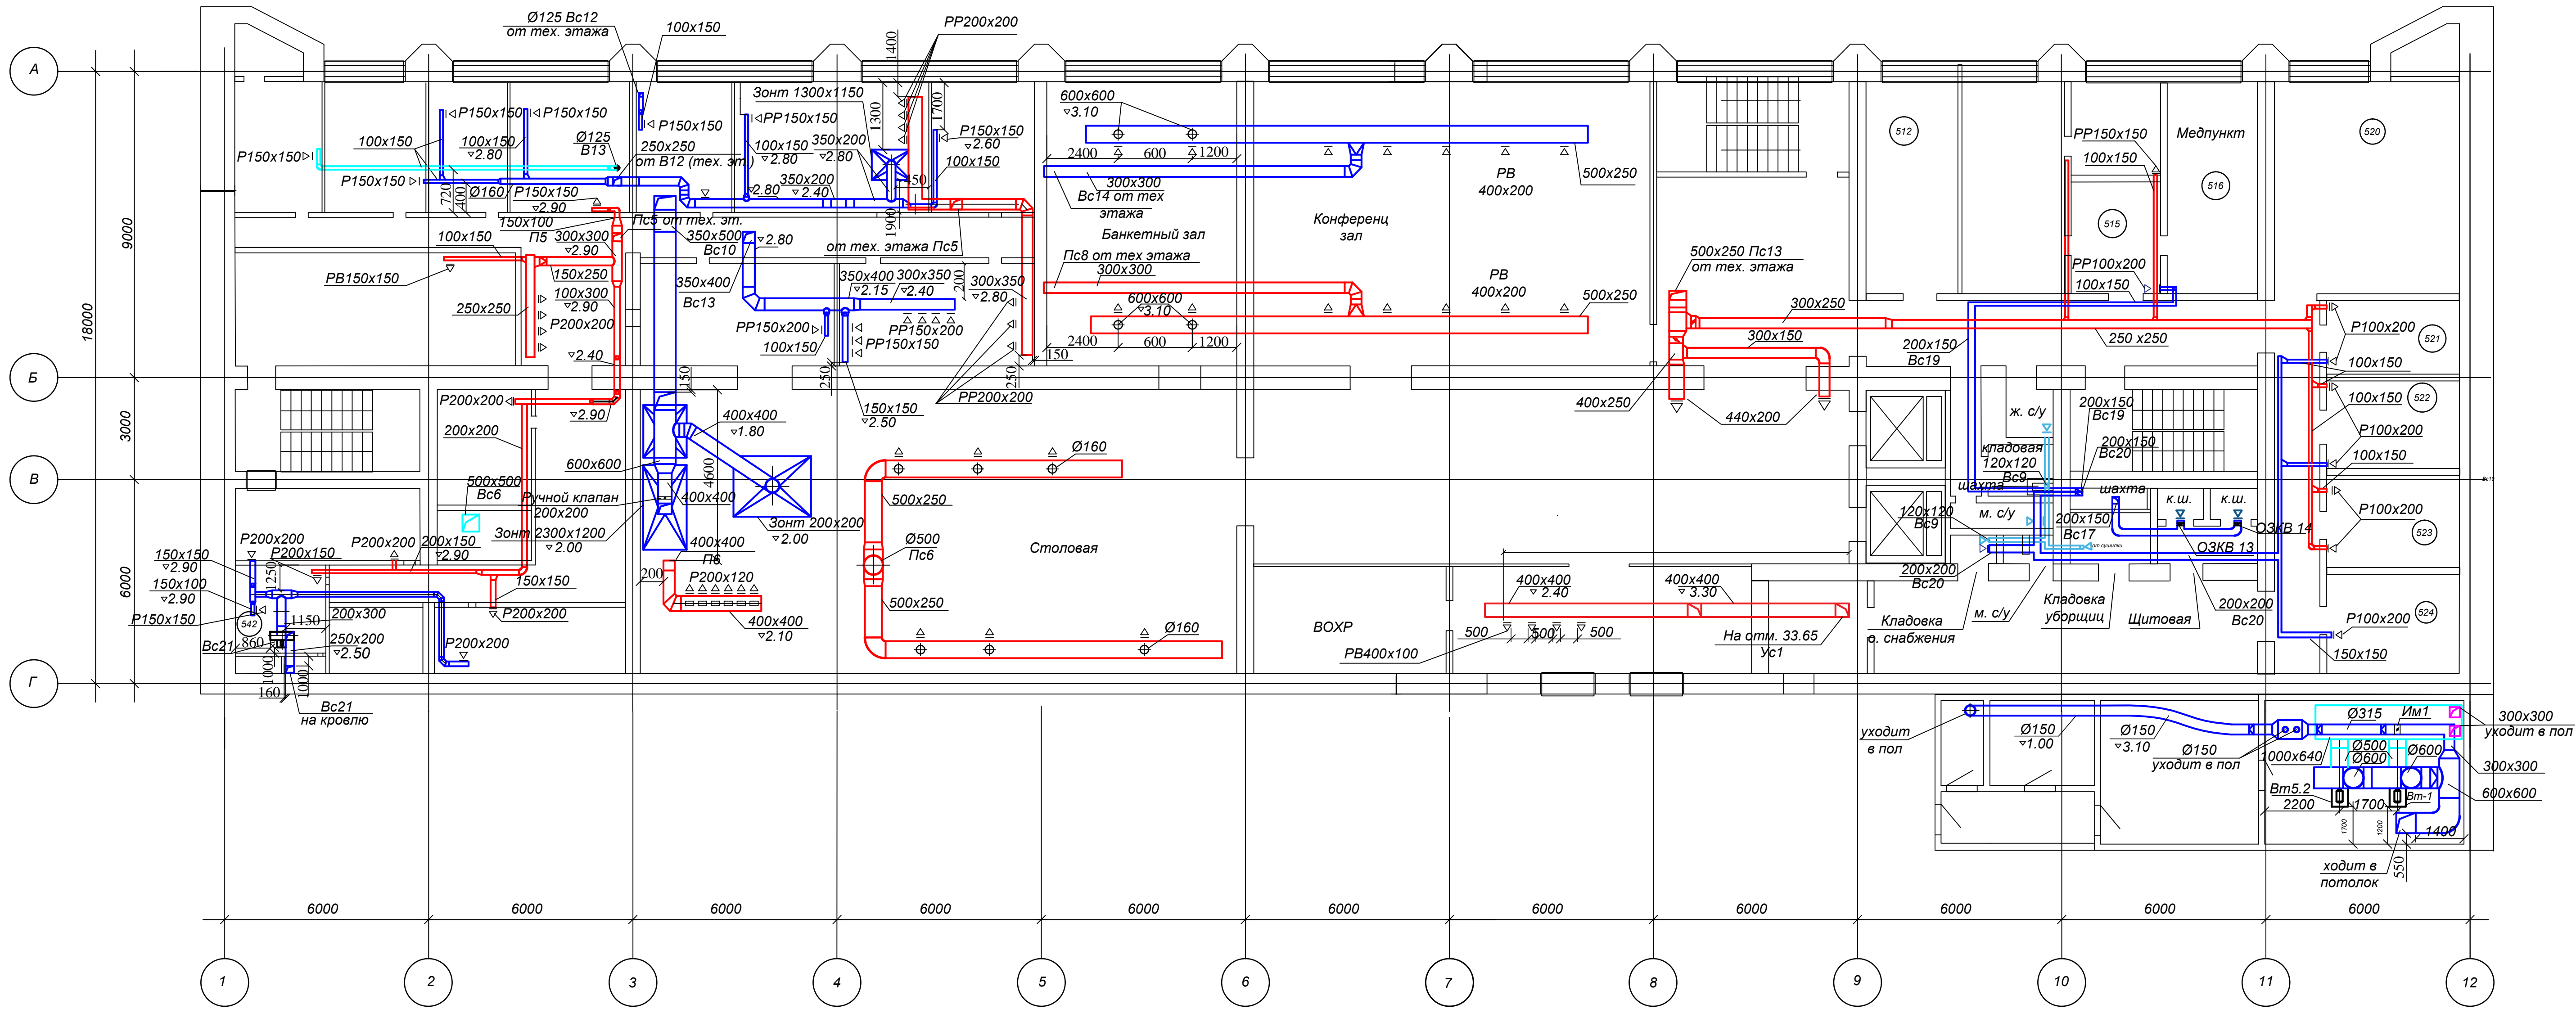


Согласовано					
Согласовано					
Инв.№	подл.	Подпись	и дата	Взам.инв.№	

M1:100

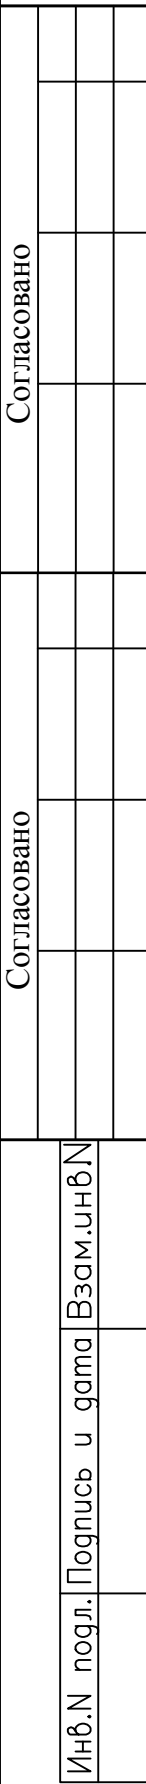


План 6-го этажа на отм. 37,250
M1:100

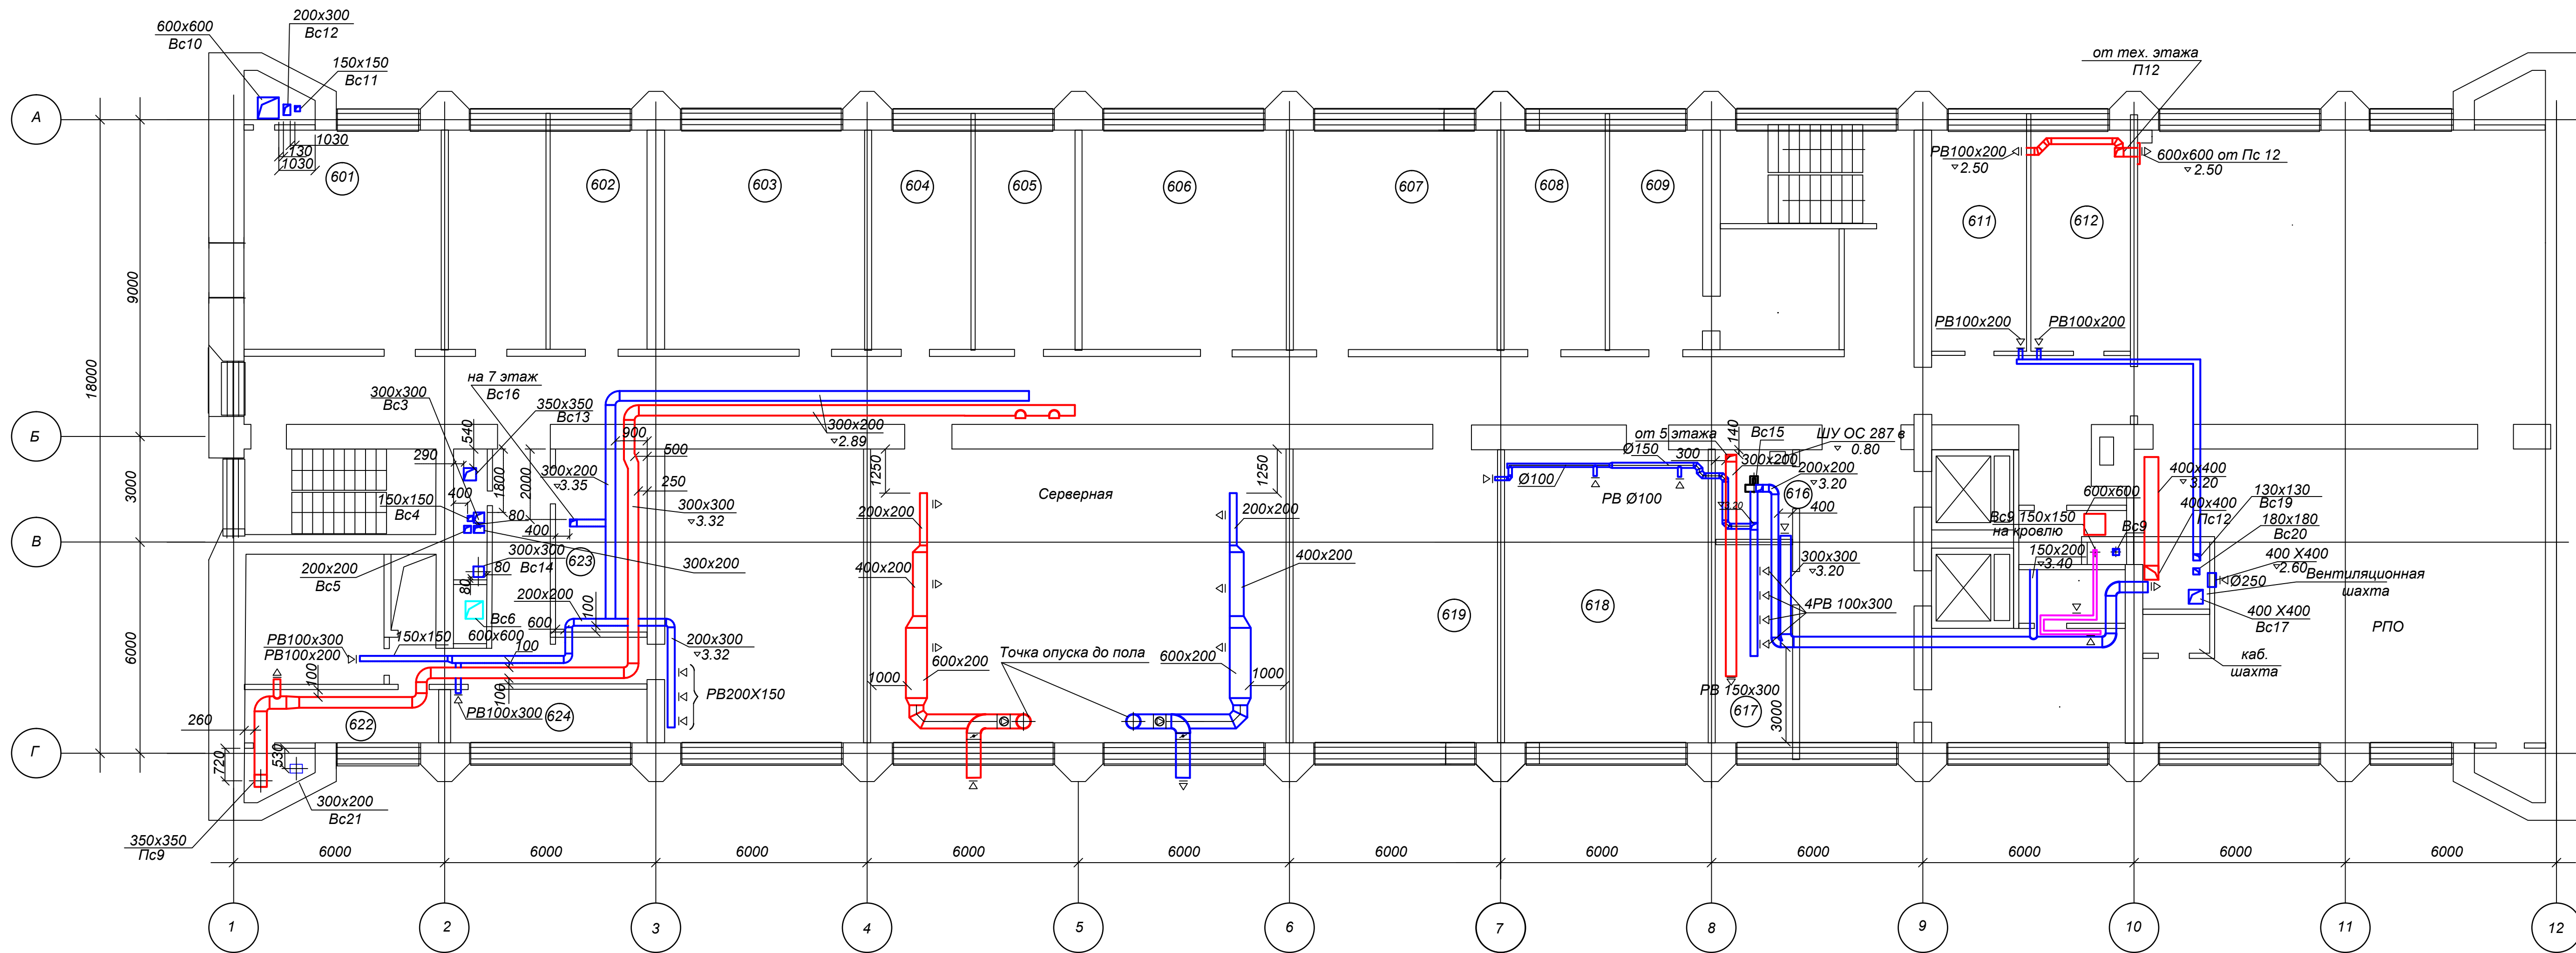


Инв.№ подл. Подпись и дата	Взам.инв.№	Лист	7
Согласовано		Лист	7
Согласовано		Лист	7

План 7-го этажа на отм. 41,450
М 1:100

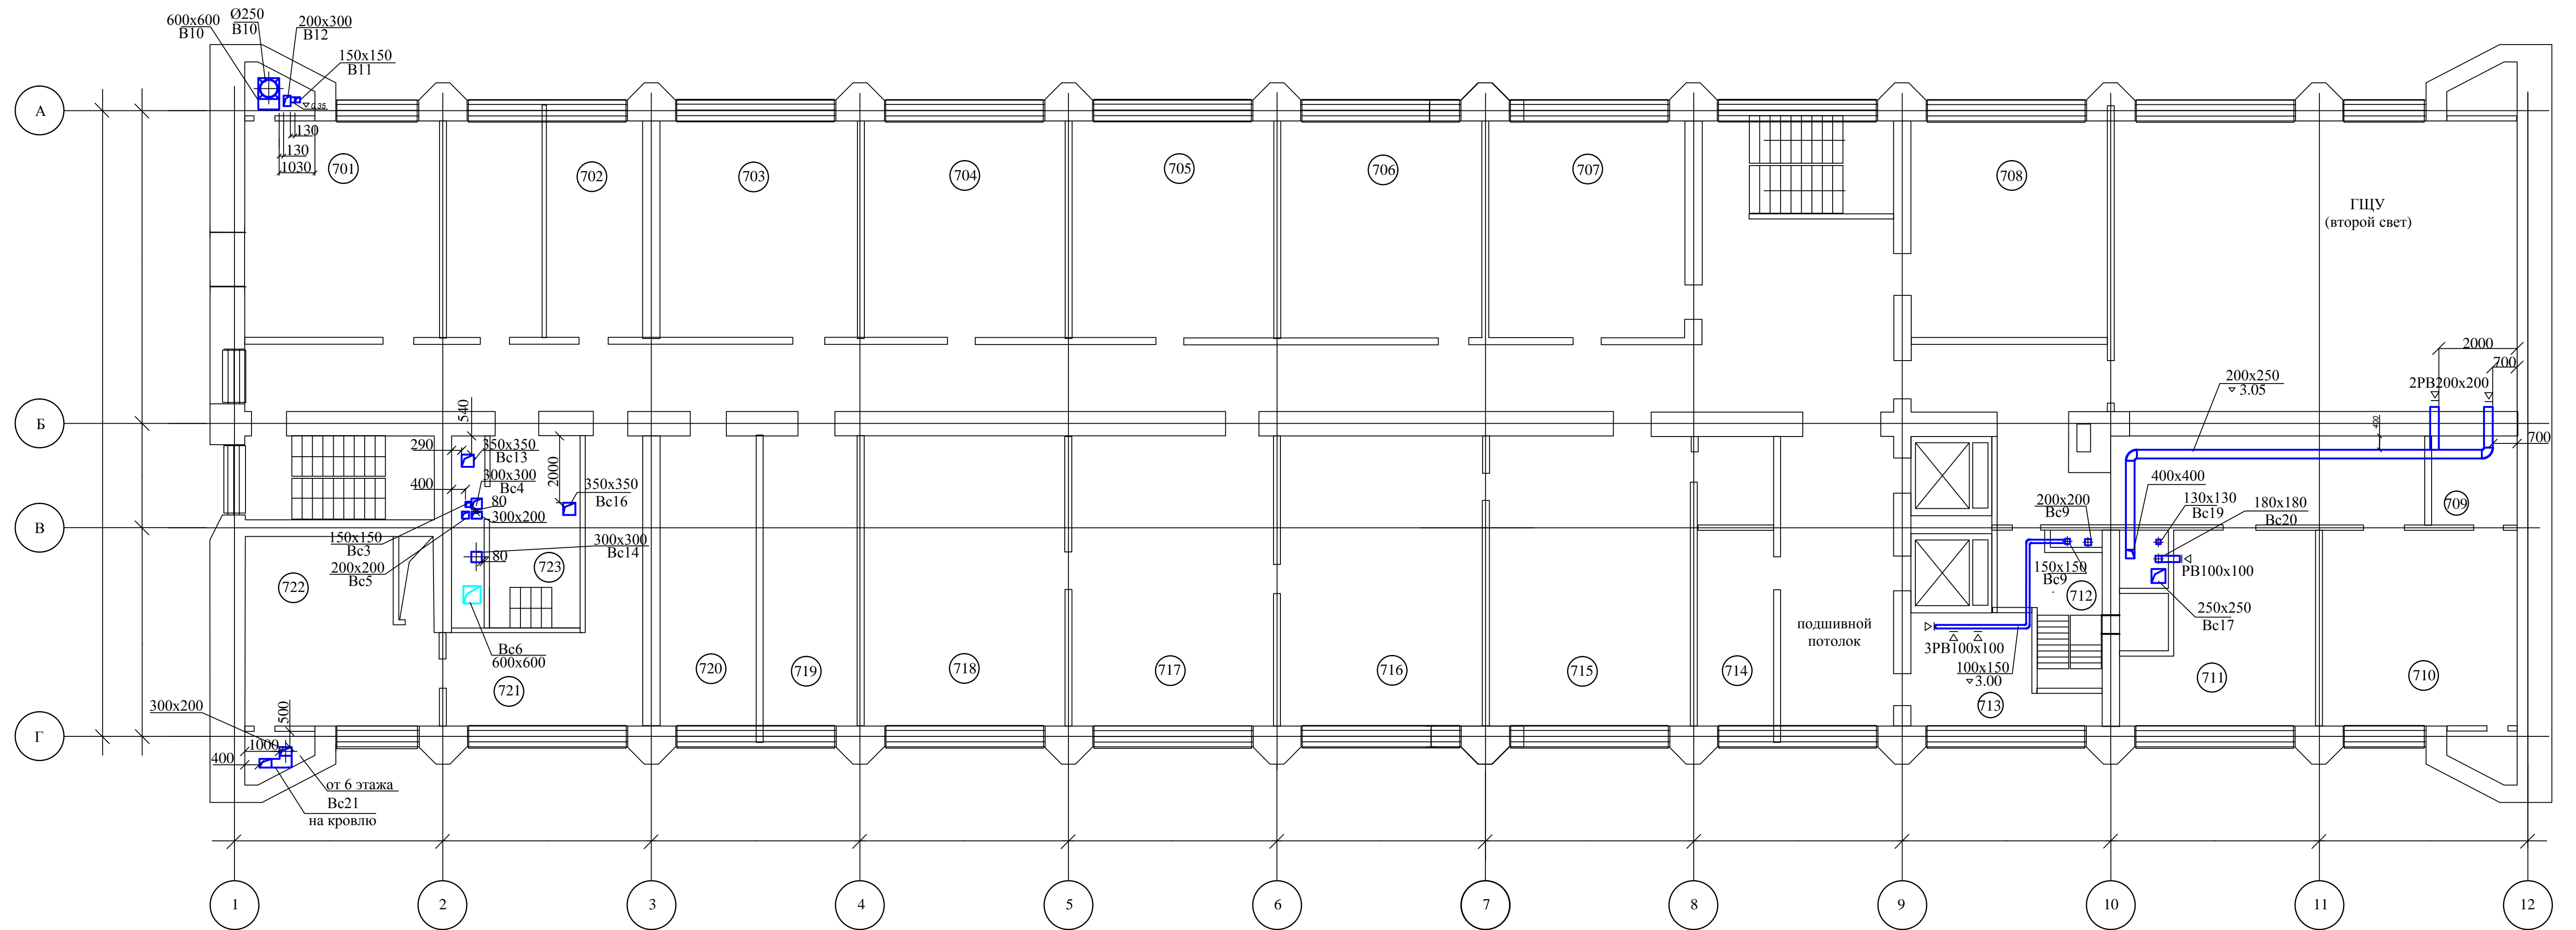


Инв.Н подл.	Подпись и дата	Взам.инв.Н	Согласовано	Согласовано


План кровли на отм. 45,050
М 1:100

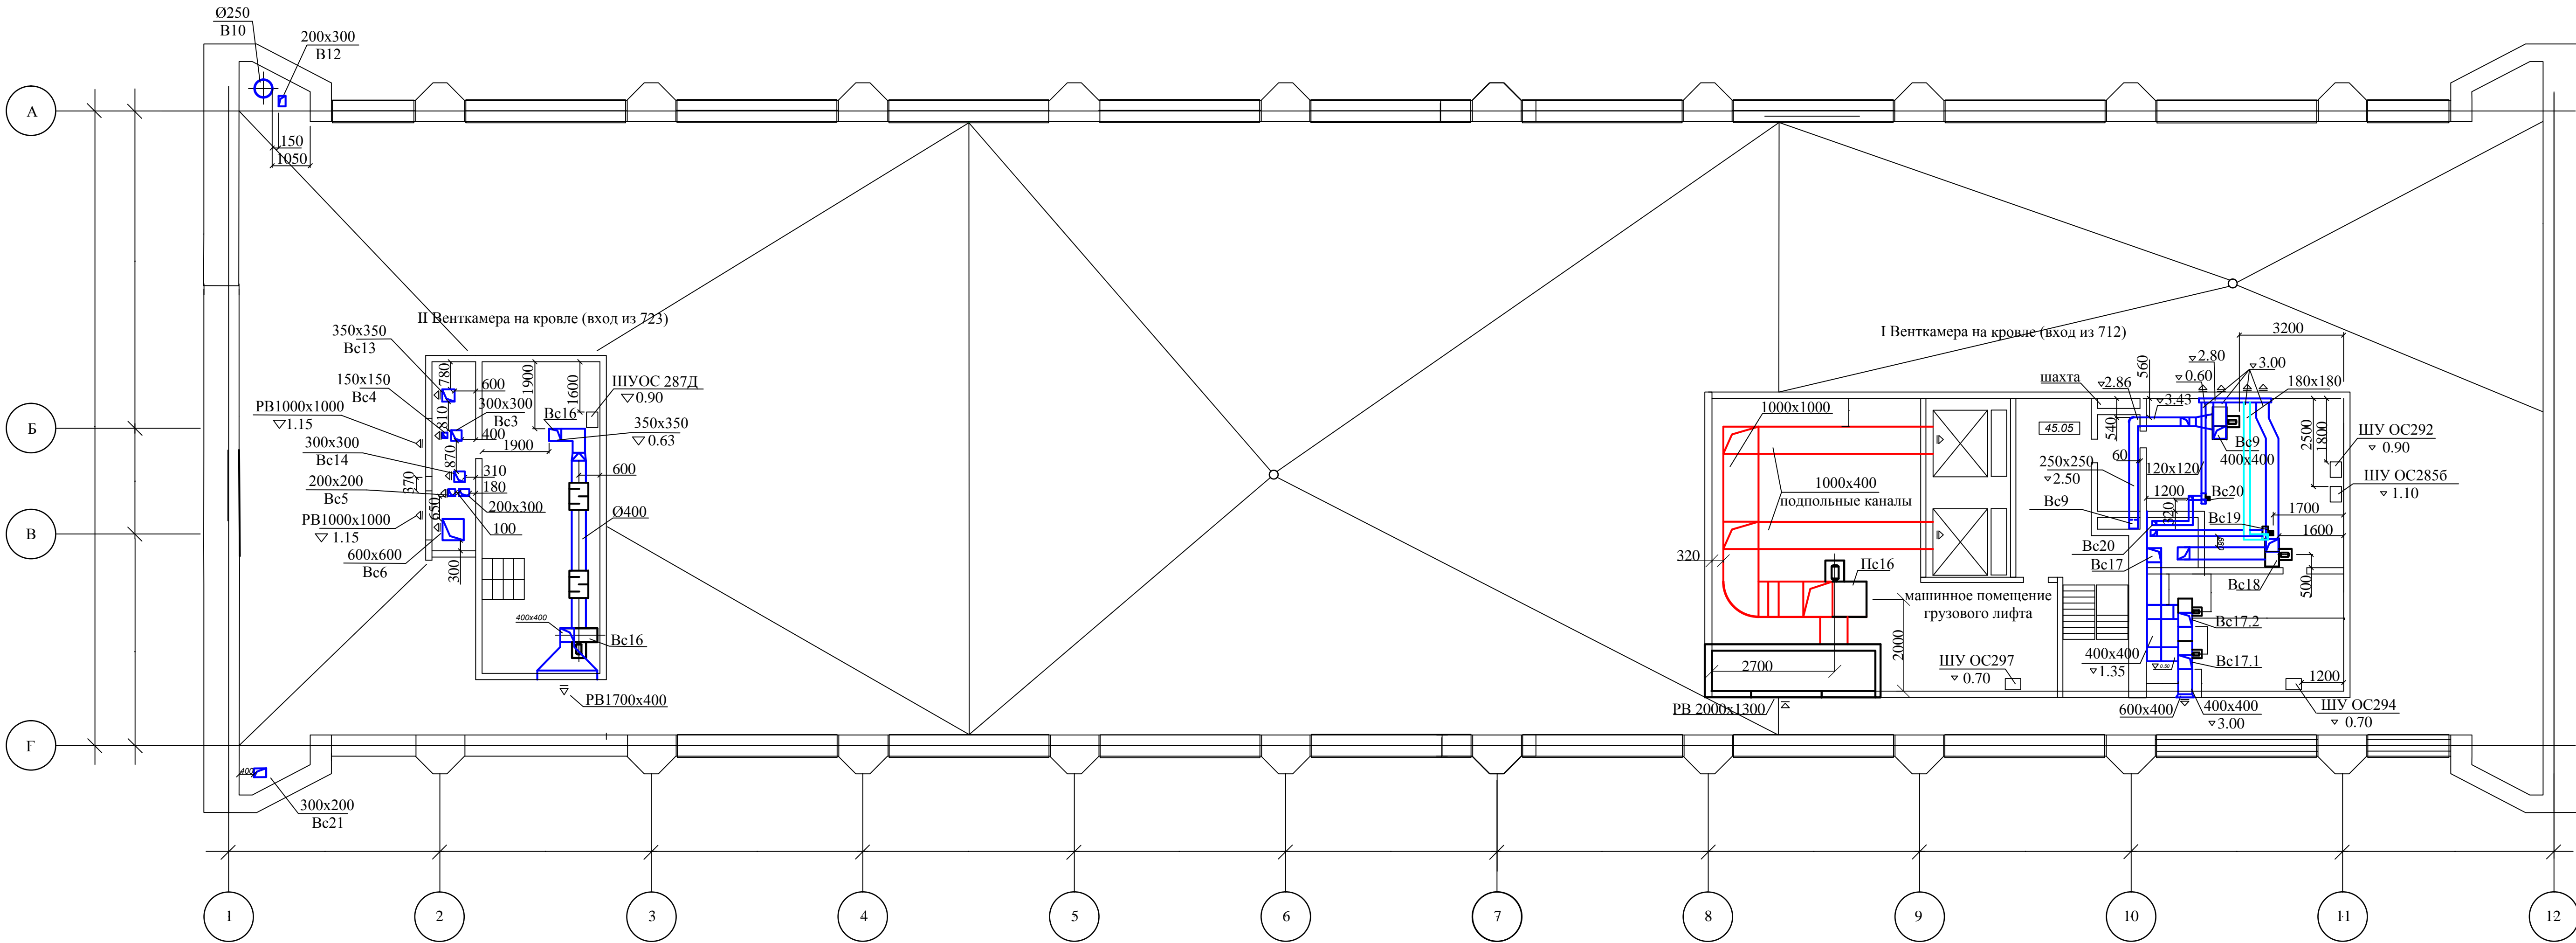


План-разрез на отм.-12,700 и -8,650.
М 1:200

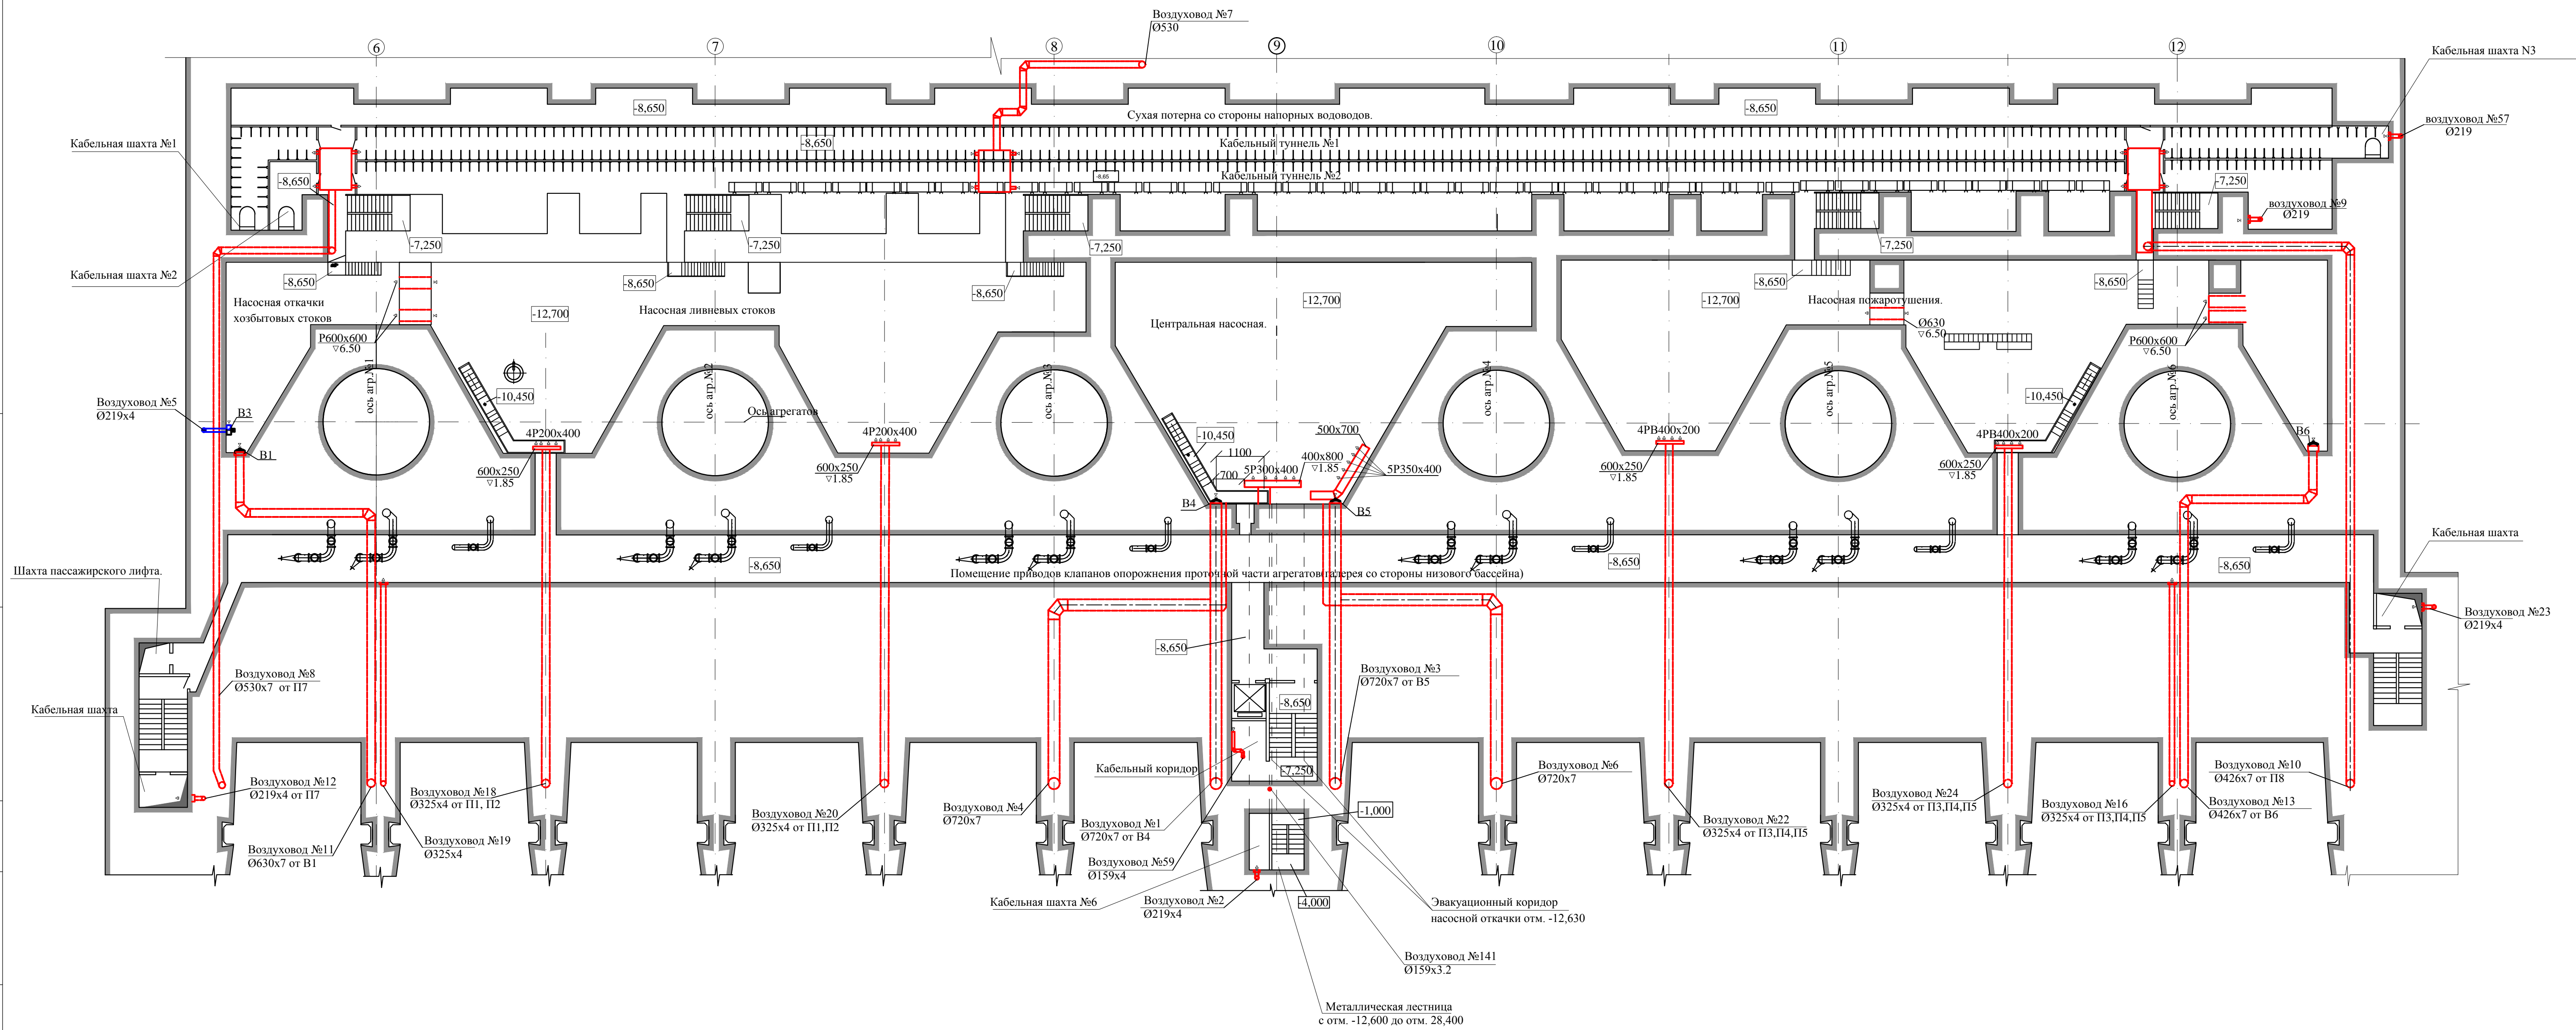


Вентиляционные каналы со стороны Н.Б.
4-6 секции на отм. -0,250
М 1:100

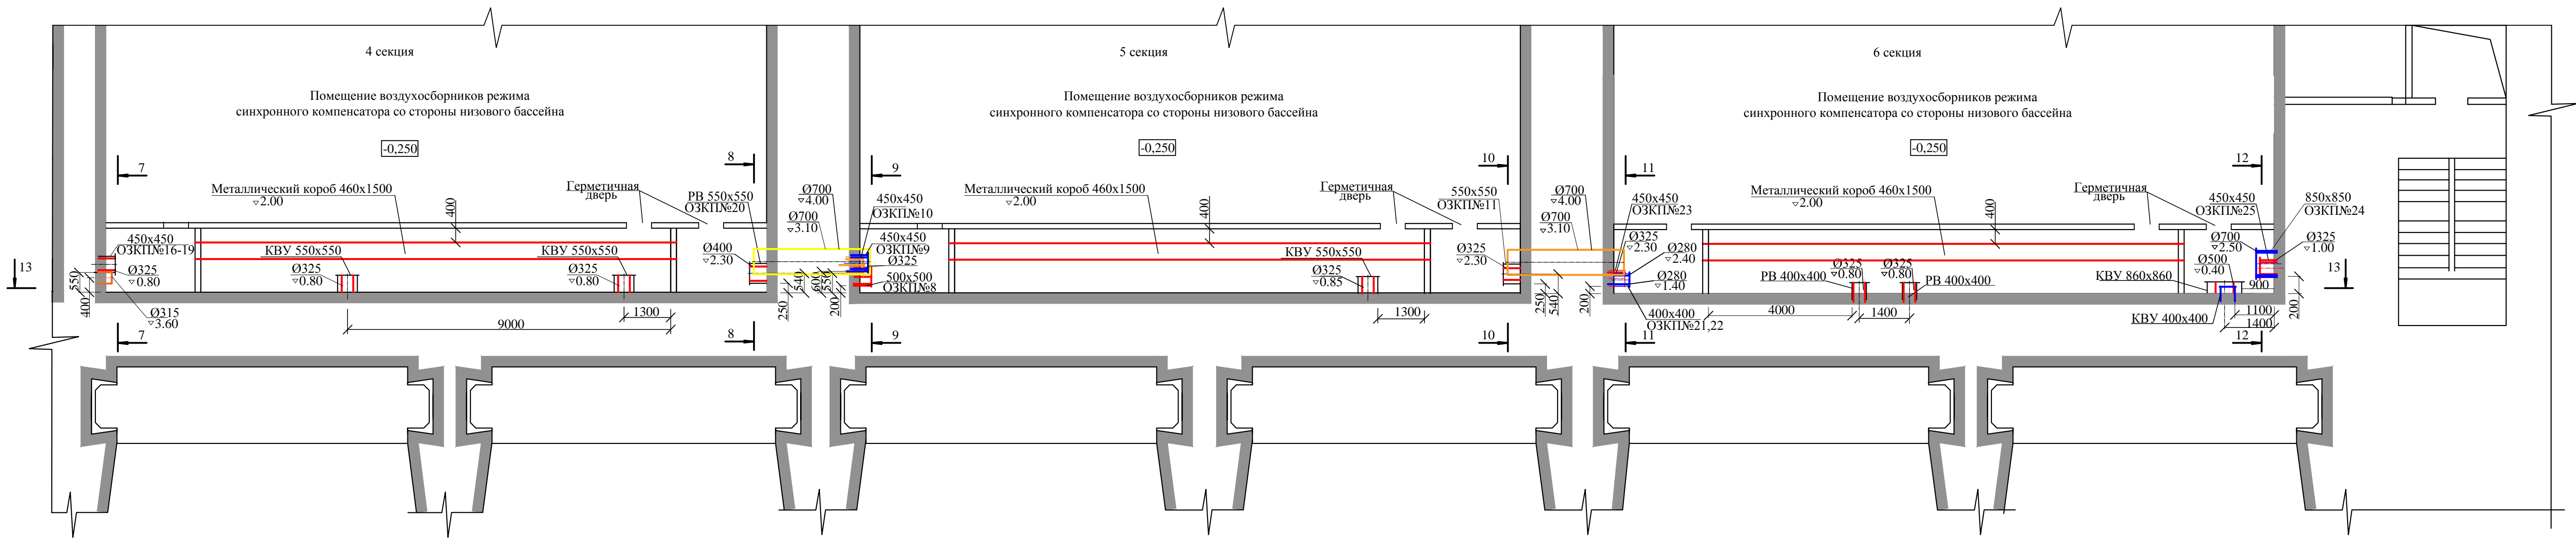


Разрез 13-13
М 1:100

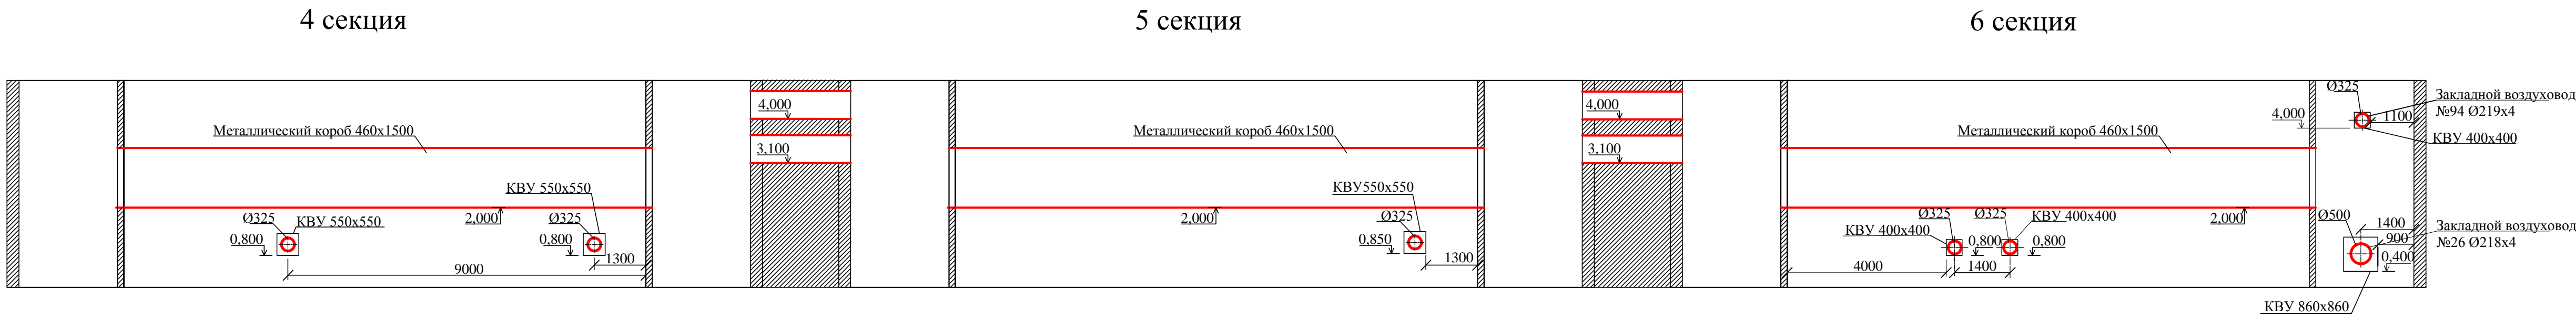


Разрез 7-7
М 1:50

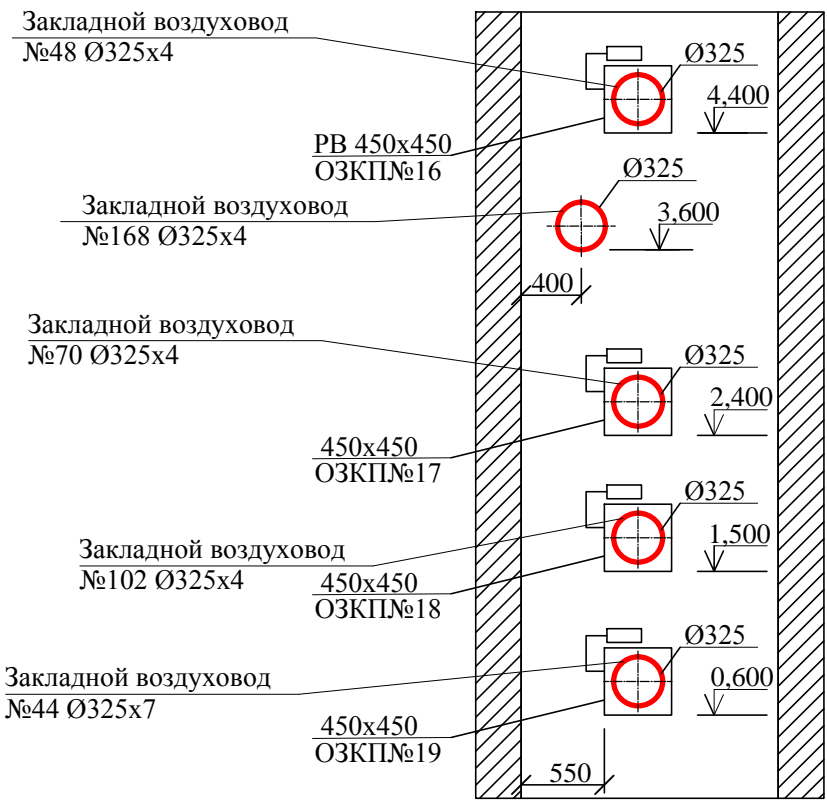


Разрез 8-8
М 1:50

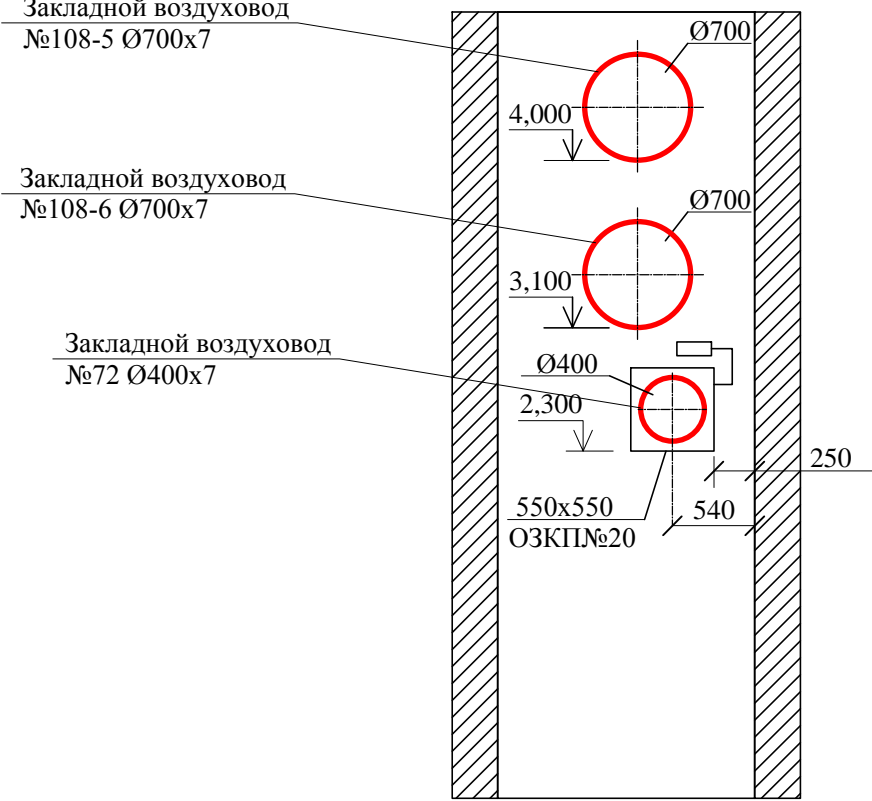


Разрез 9-9
М 1:50

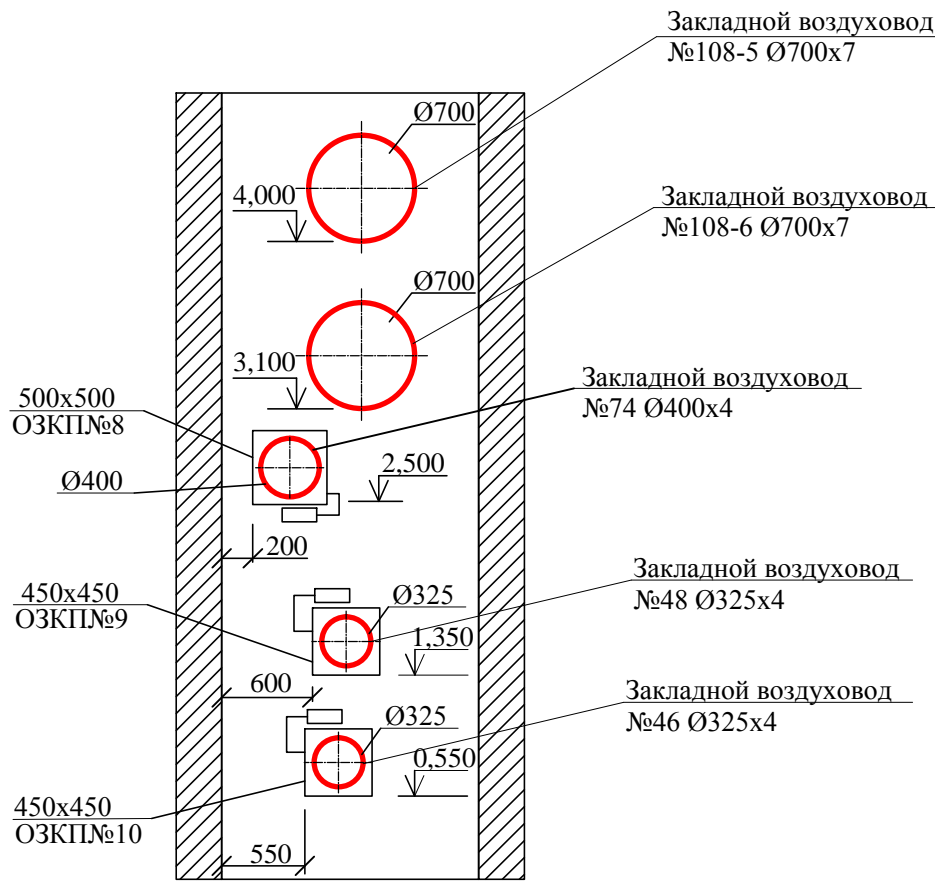


Разрез 10-10
М 1:50

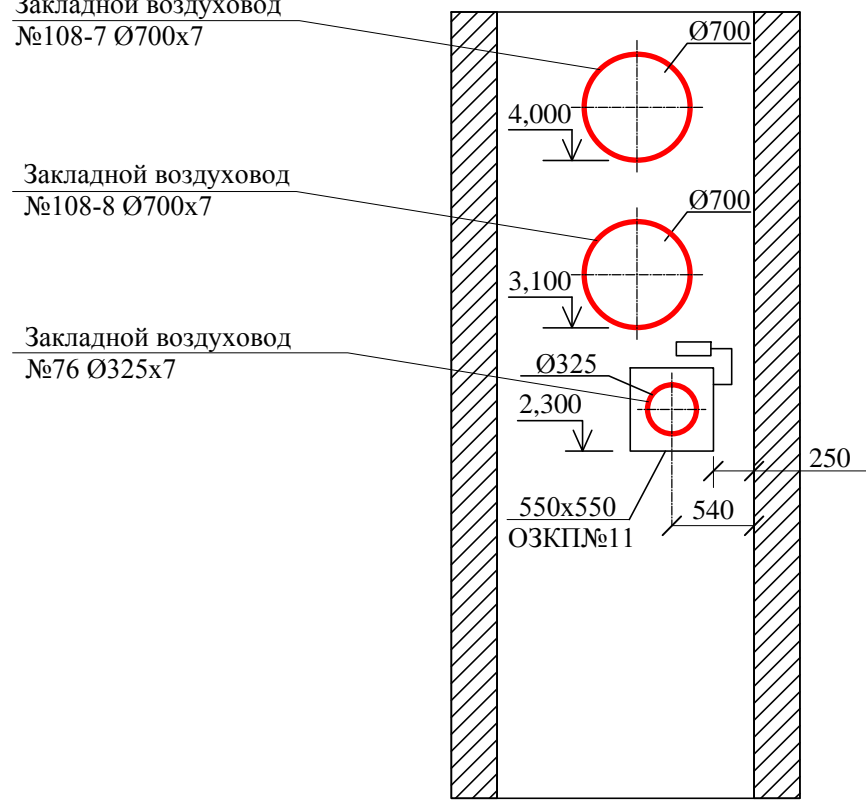


Разрез 11-11
М 1:50

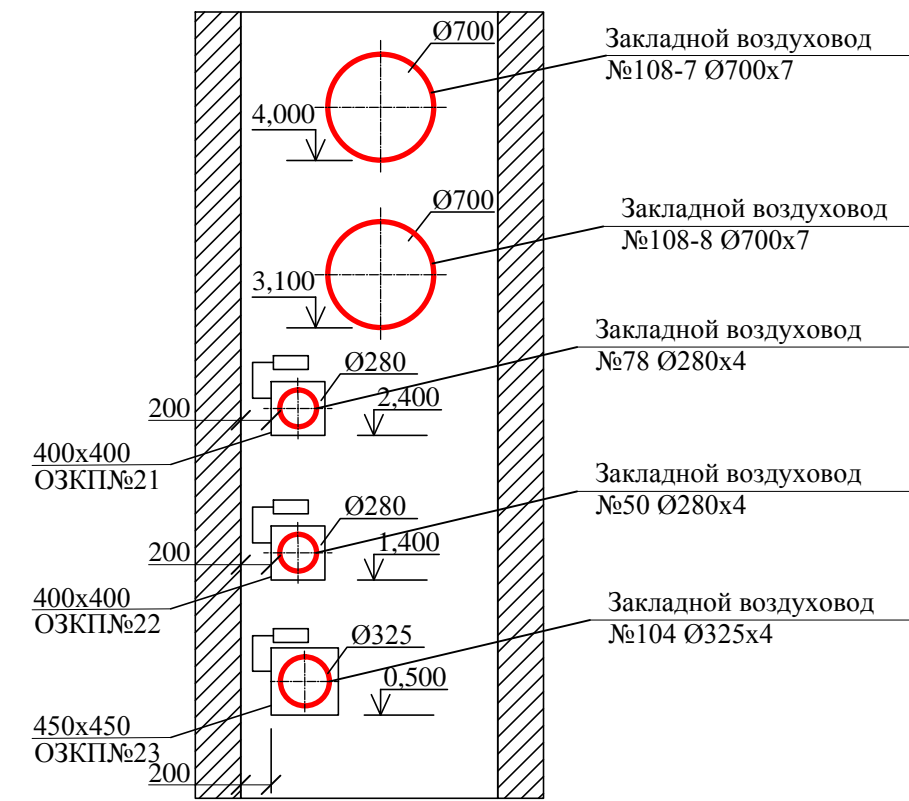


Разрез 12-12
М 1:50

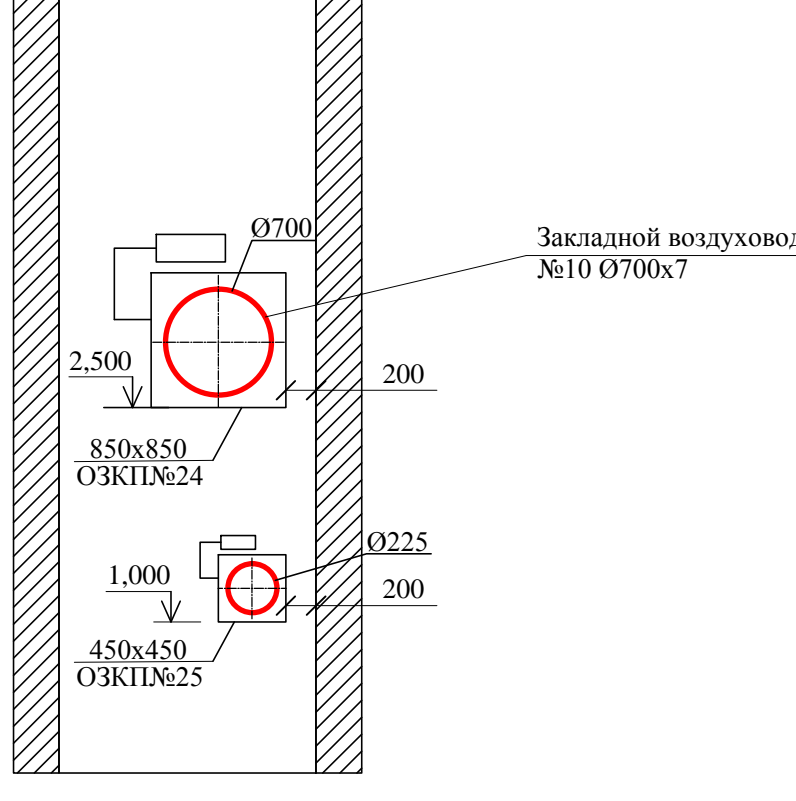


Вентиляционные каналы со стороны Н.Б.
план 1-3 секции на отм. -0,250
М 1:100

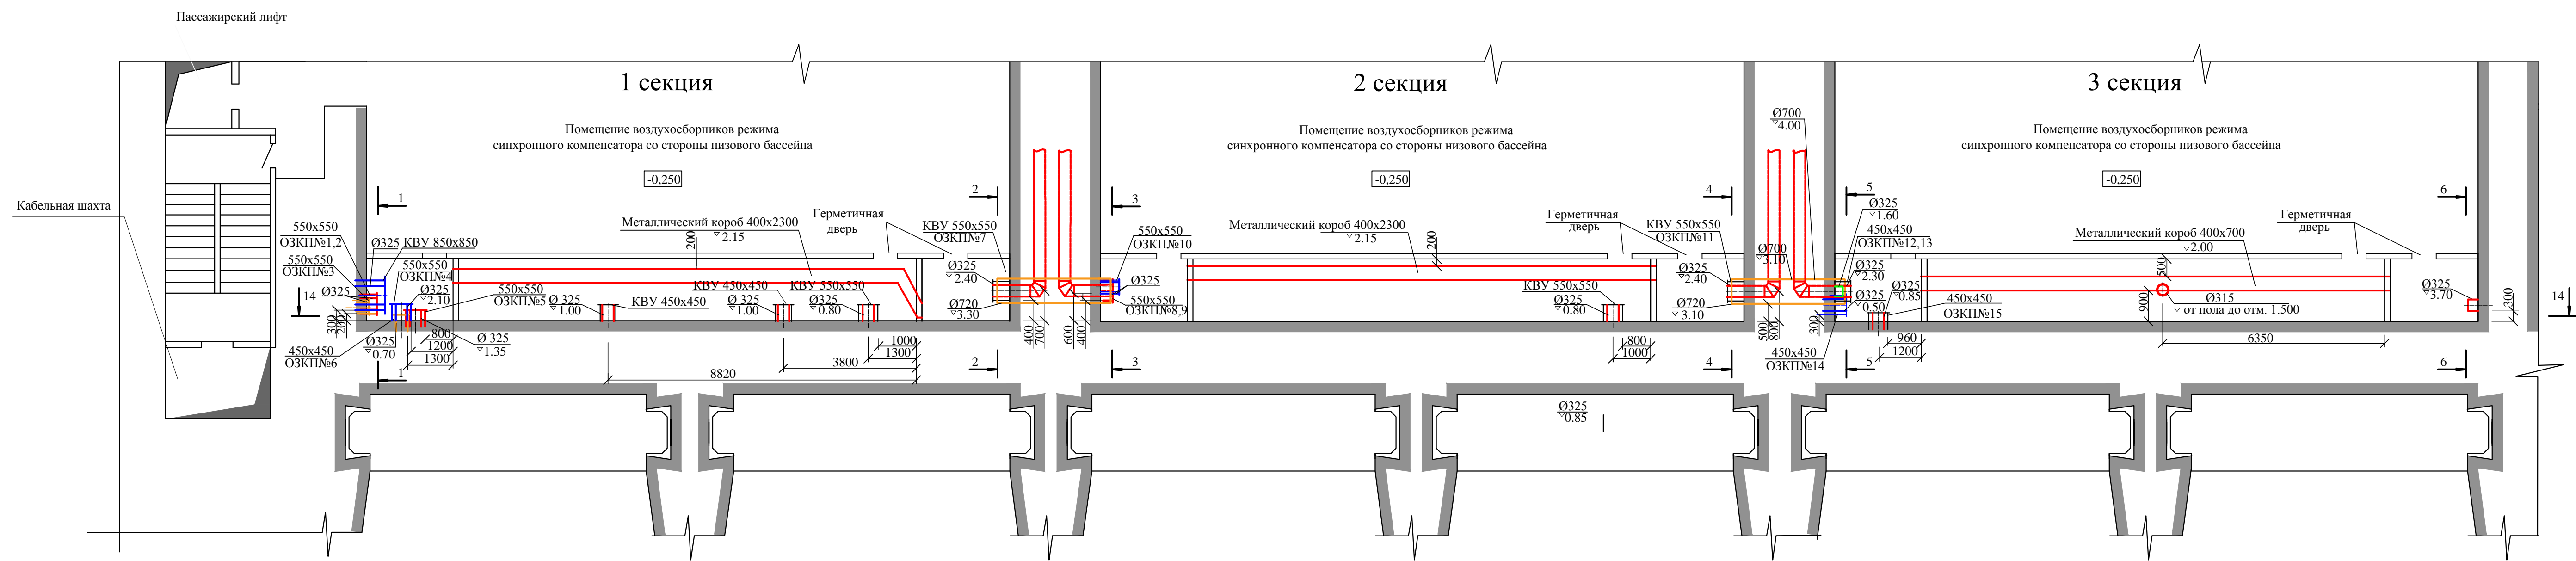


Разрез 14-14
М 1:100

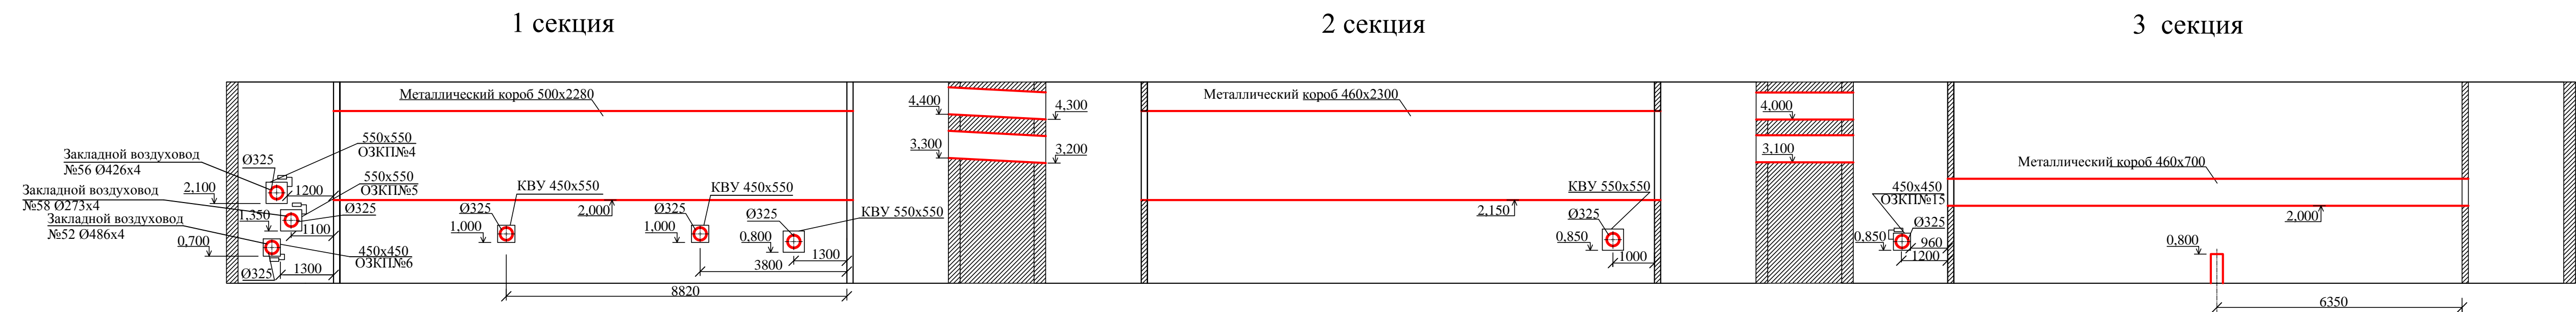


Разрез 1-1
М 1:50

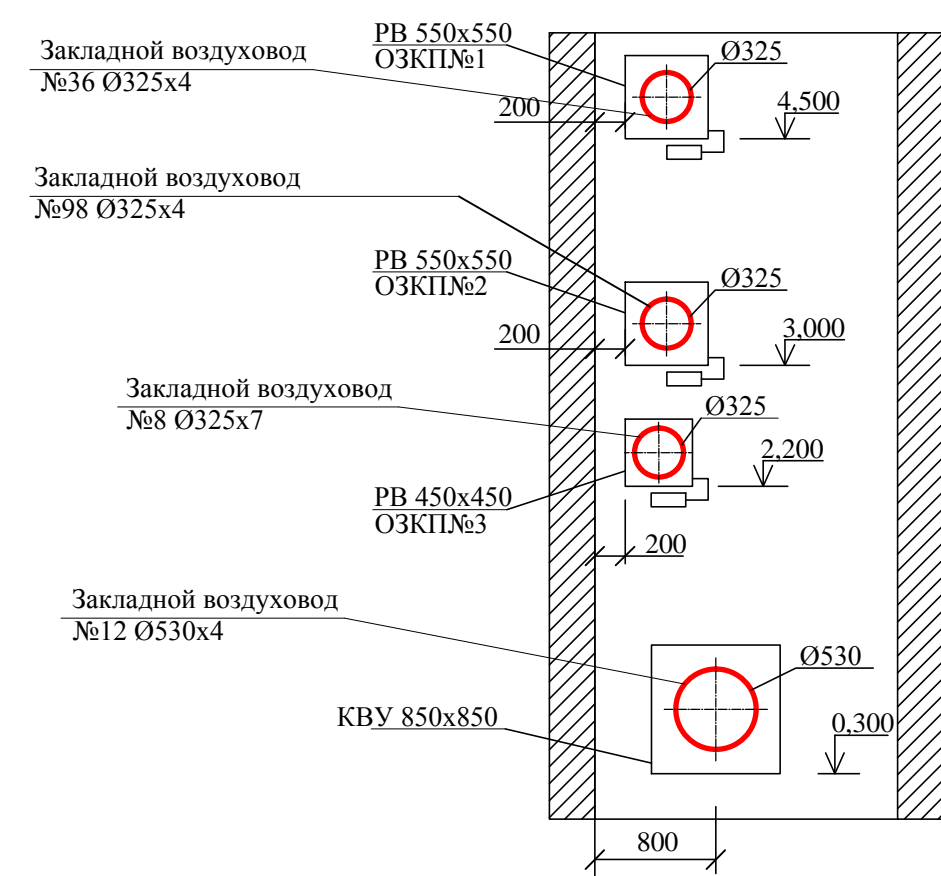


Разрез 2-2
М 1:50

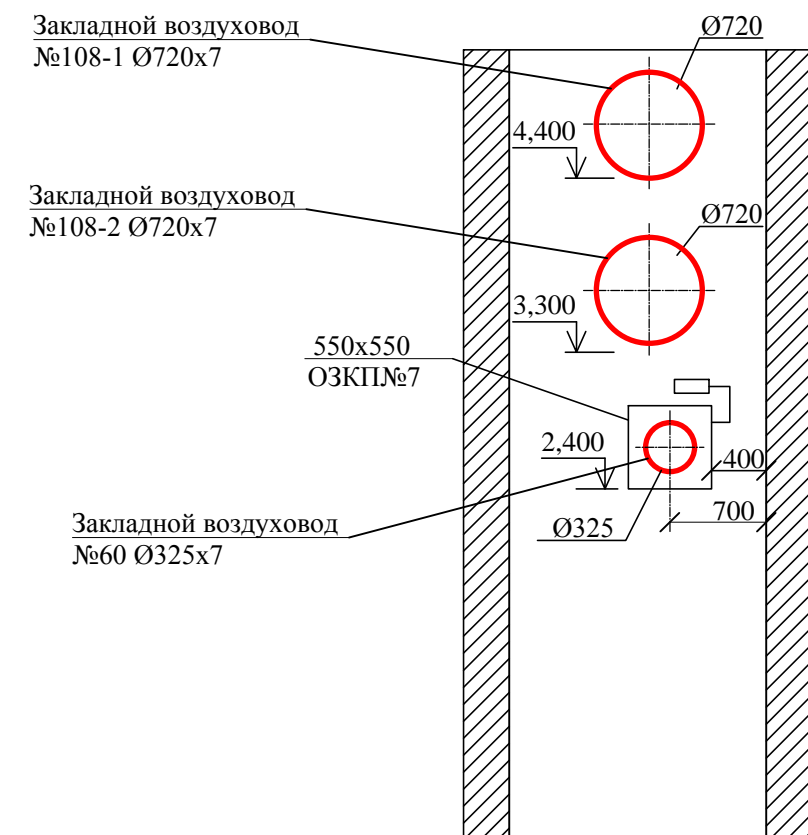


Разрез 3-3
М 1:50

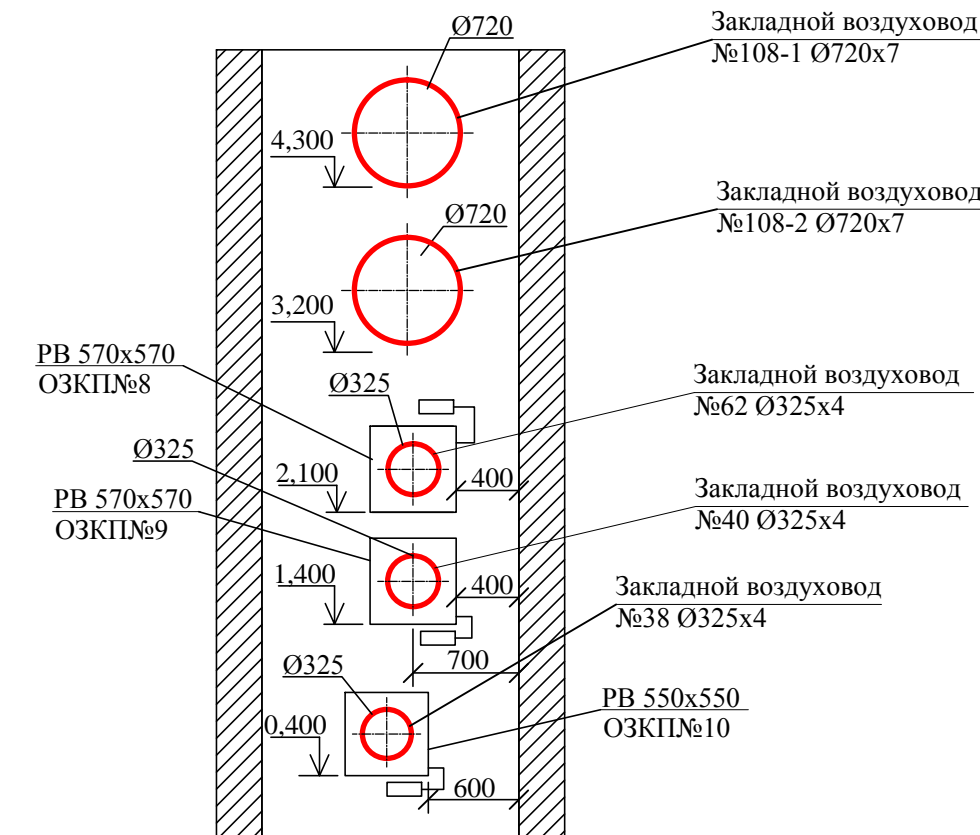


Разрез 4-4
М 1:50

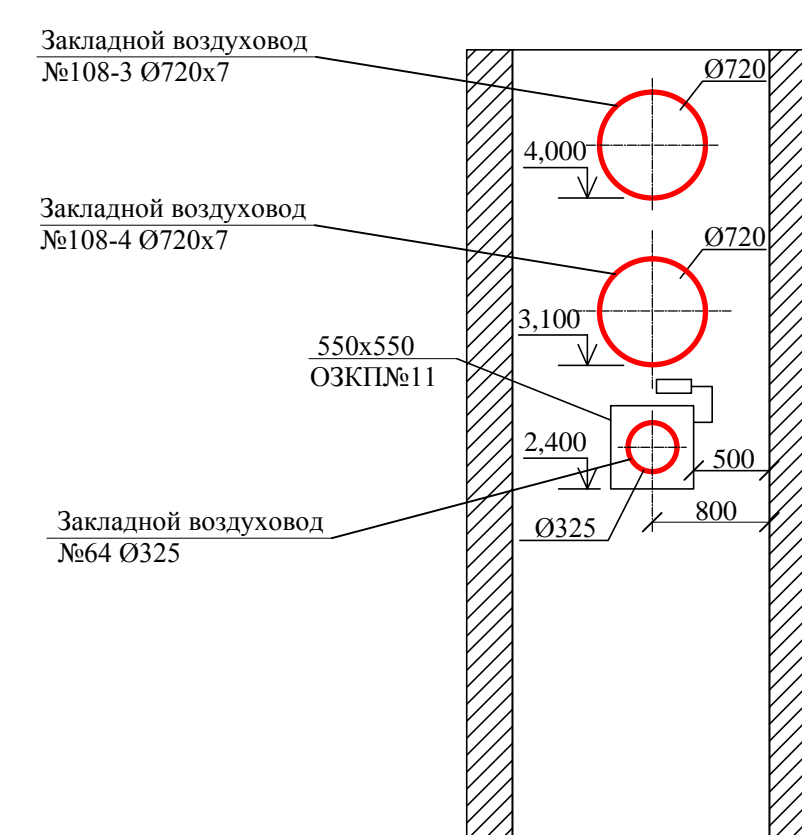


Разрез 5-5
М 1:50

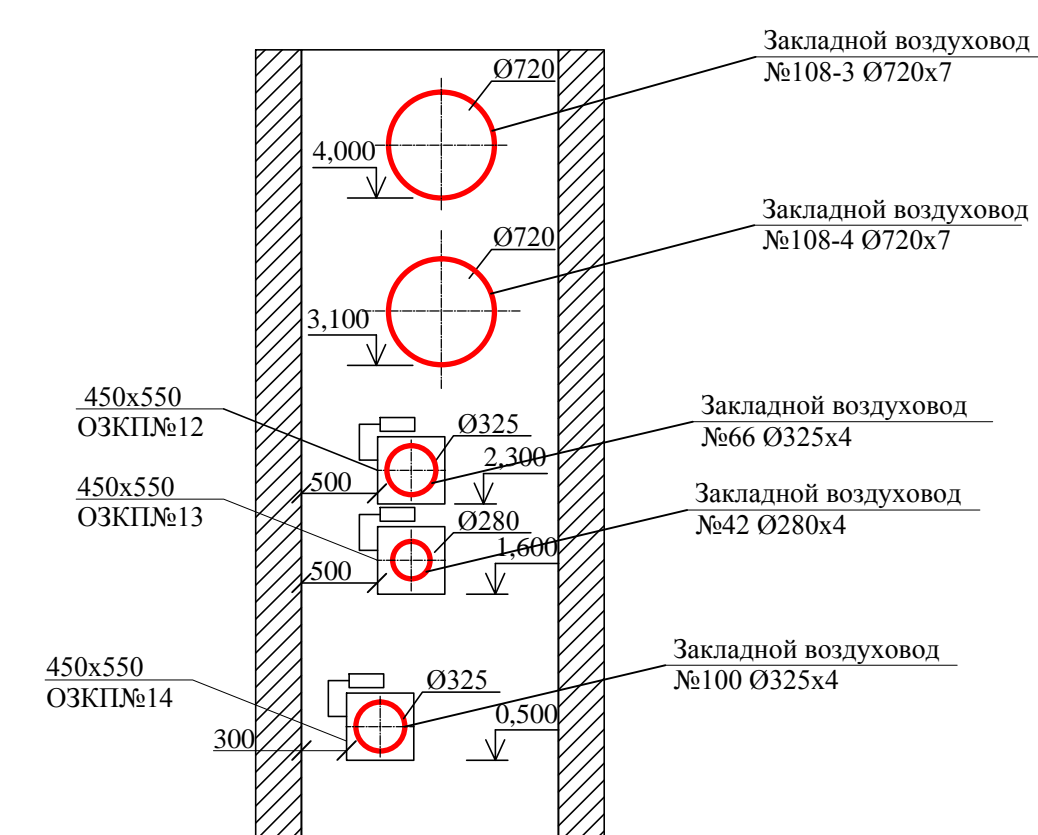


Разрез 6-6
М 1:50

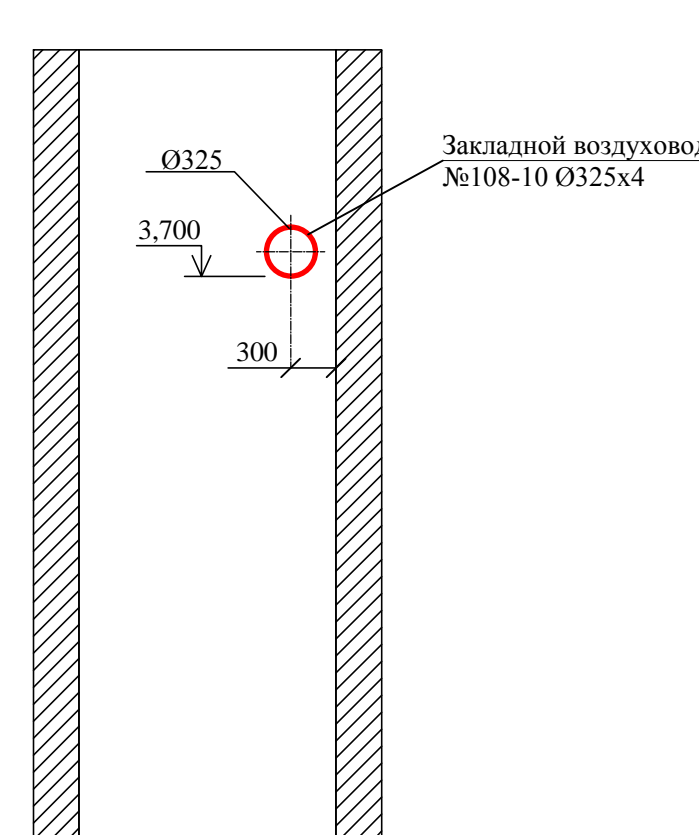


План-разрез на отм. -0,250; 3,080 и 3,500


 


План-разрез на отм. -0,250; 3,080 и 3,500

 

 

План-разрез на
отм.6,100 и 4,700

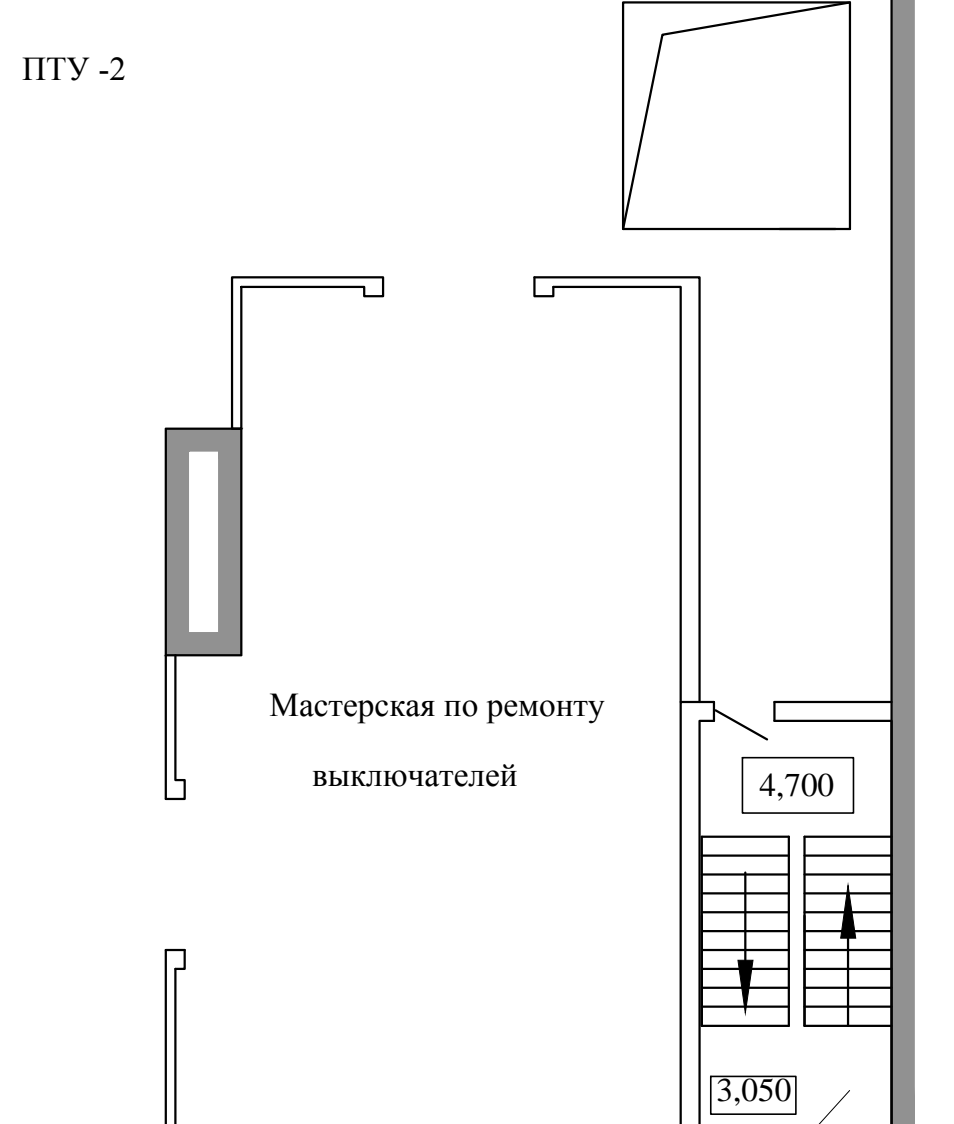
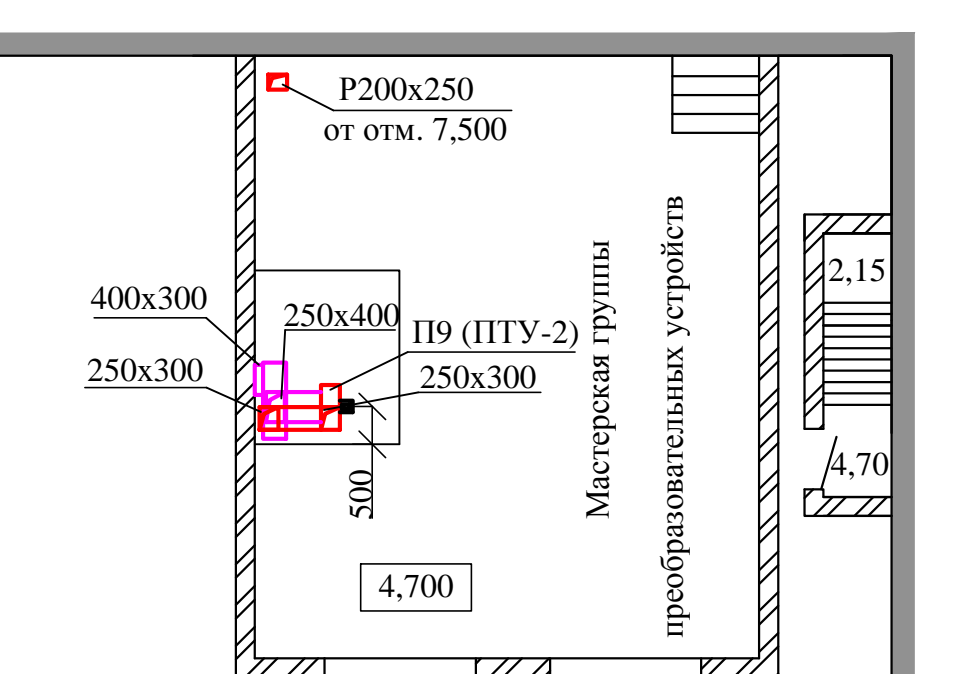


План на
отм. 7,500 и 4,700


См. лист 15.2

План-разрез на
отм.6,100 и 4,700



См. лист 15.1

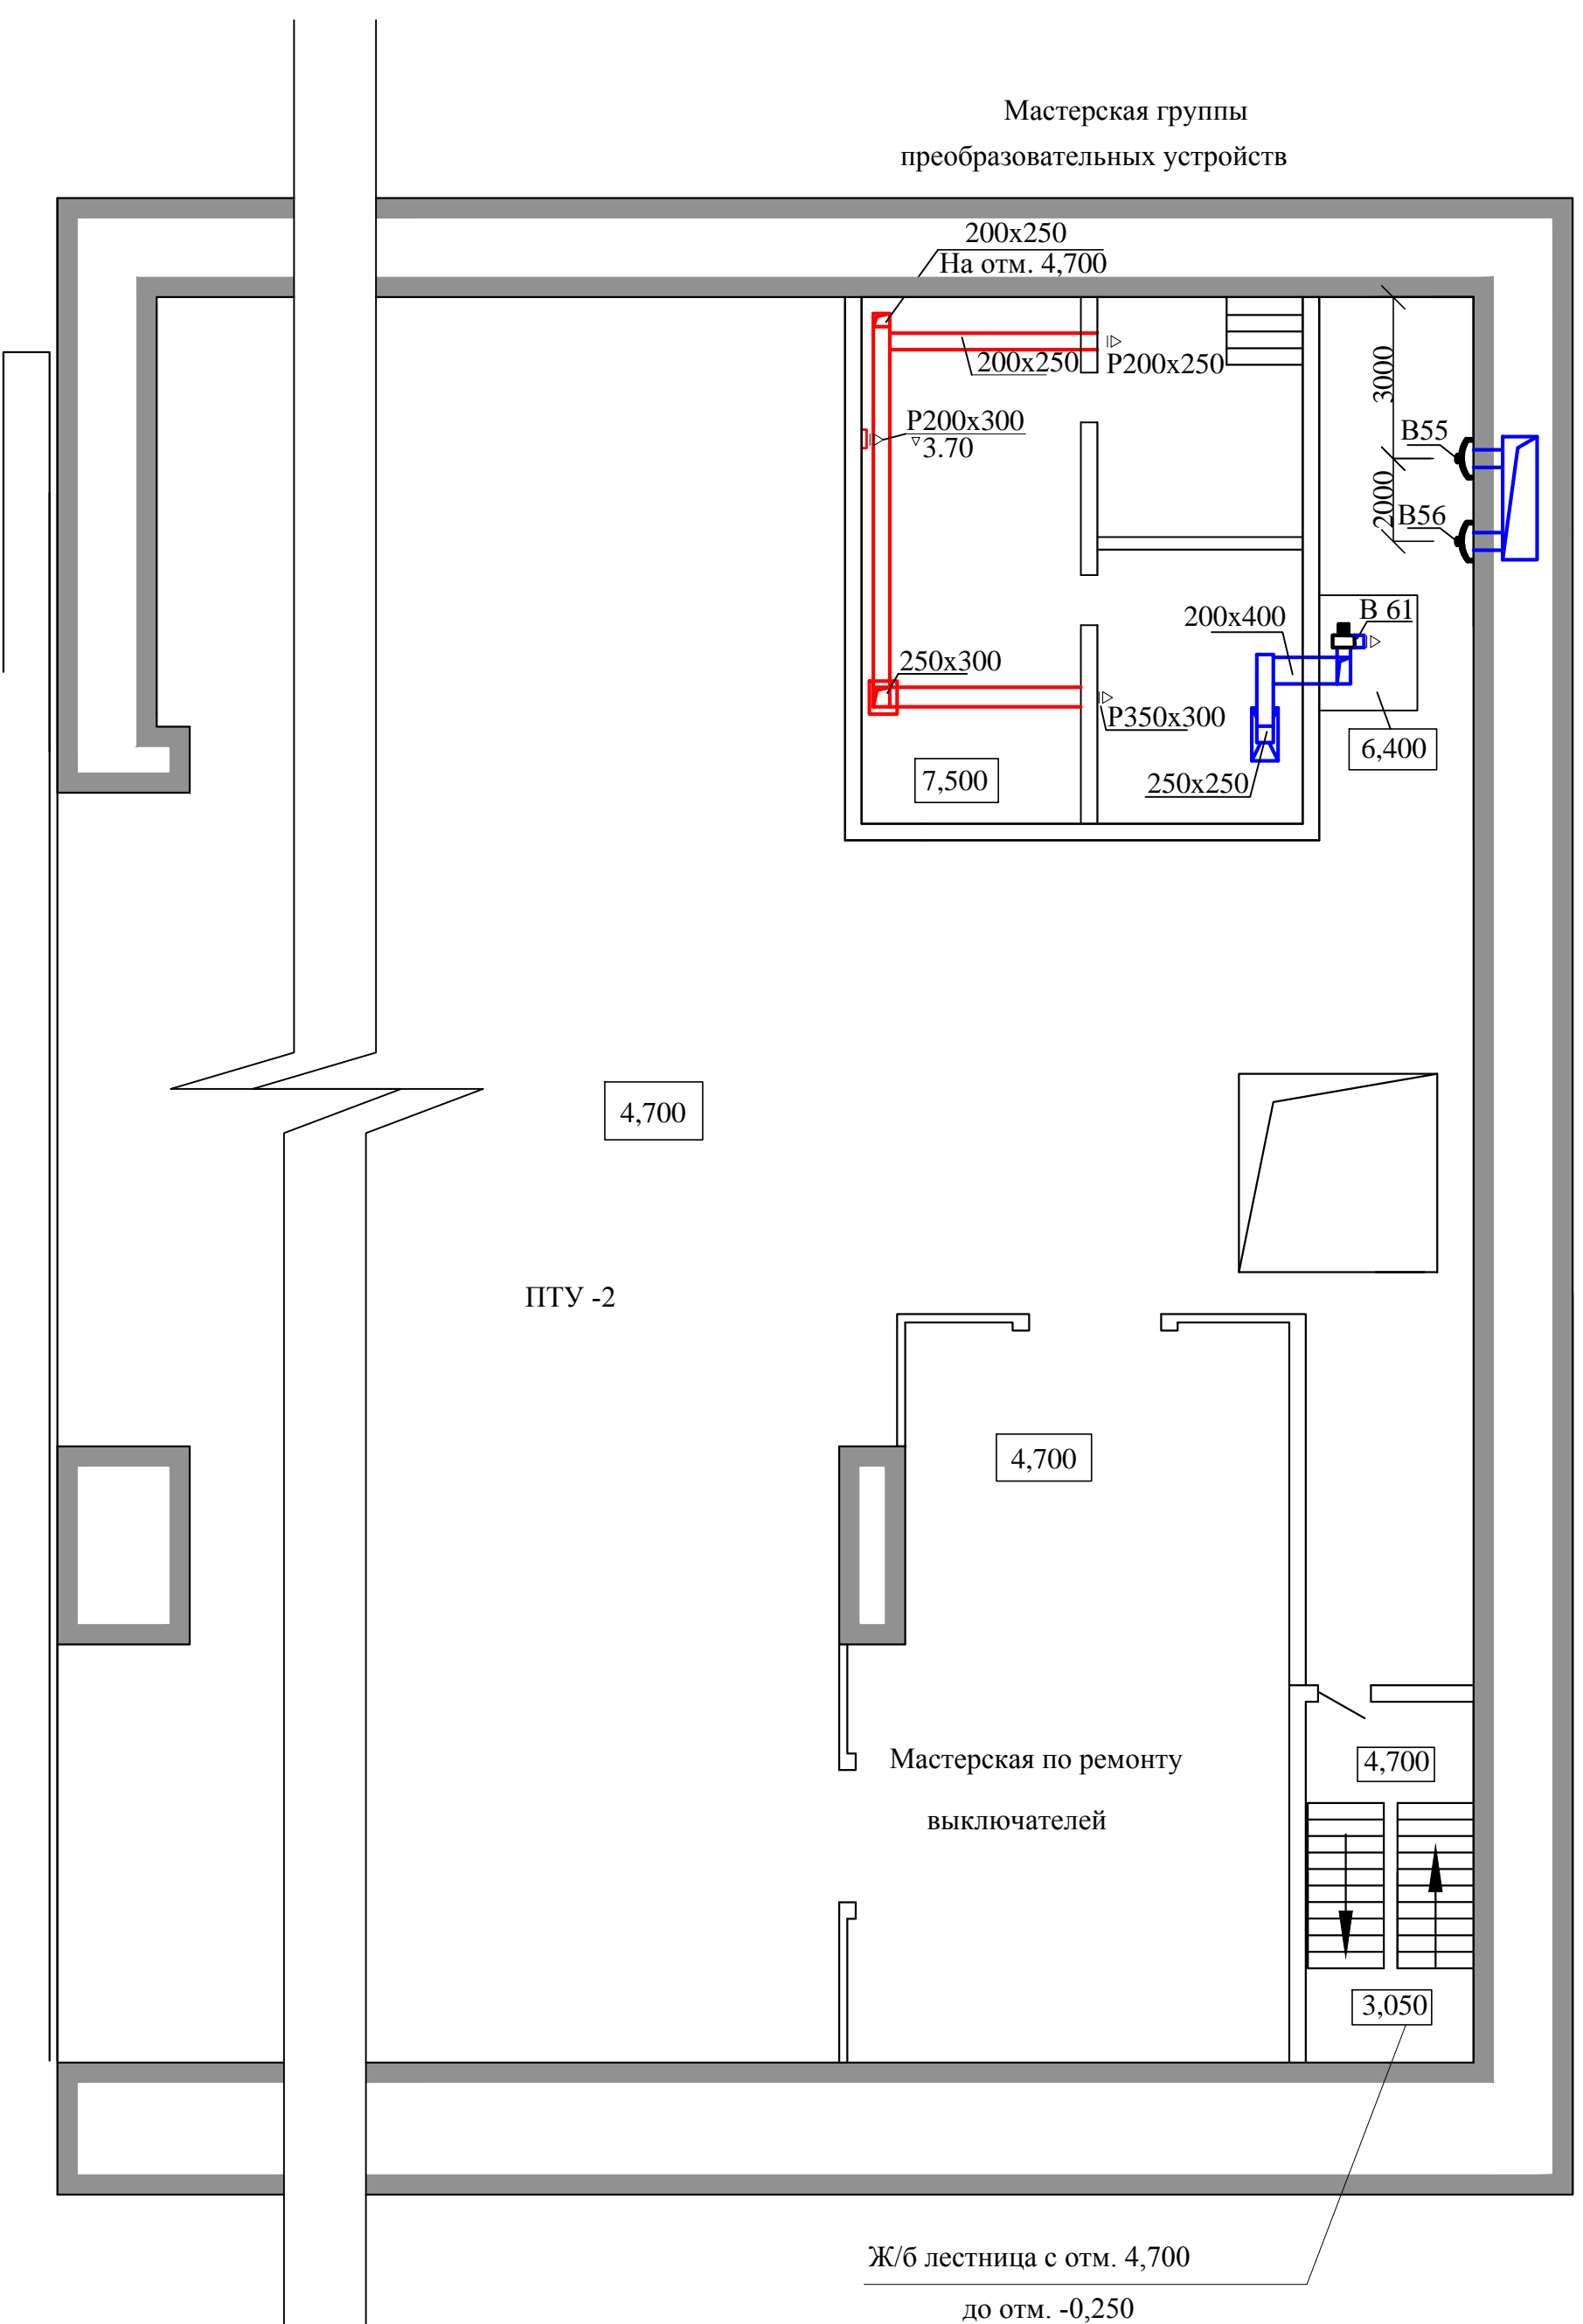 


ПЛАН на отм. 11,850
М 1:100

 

См. лист 16.1

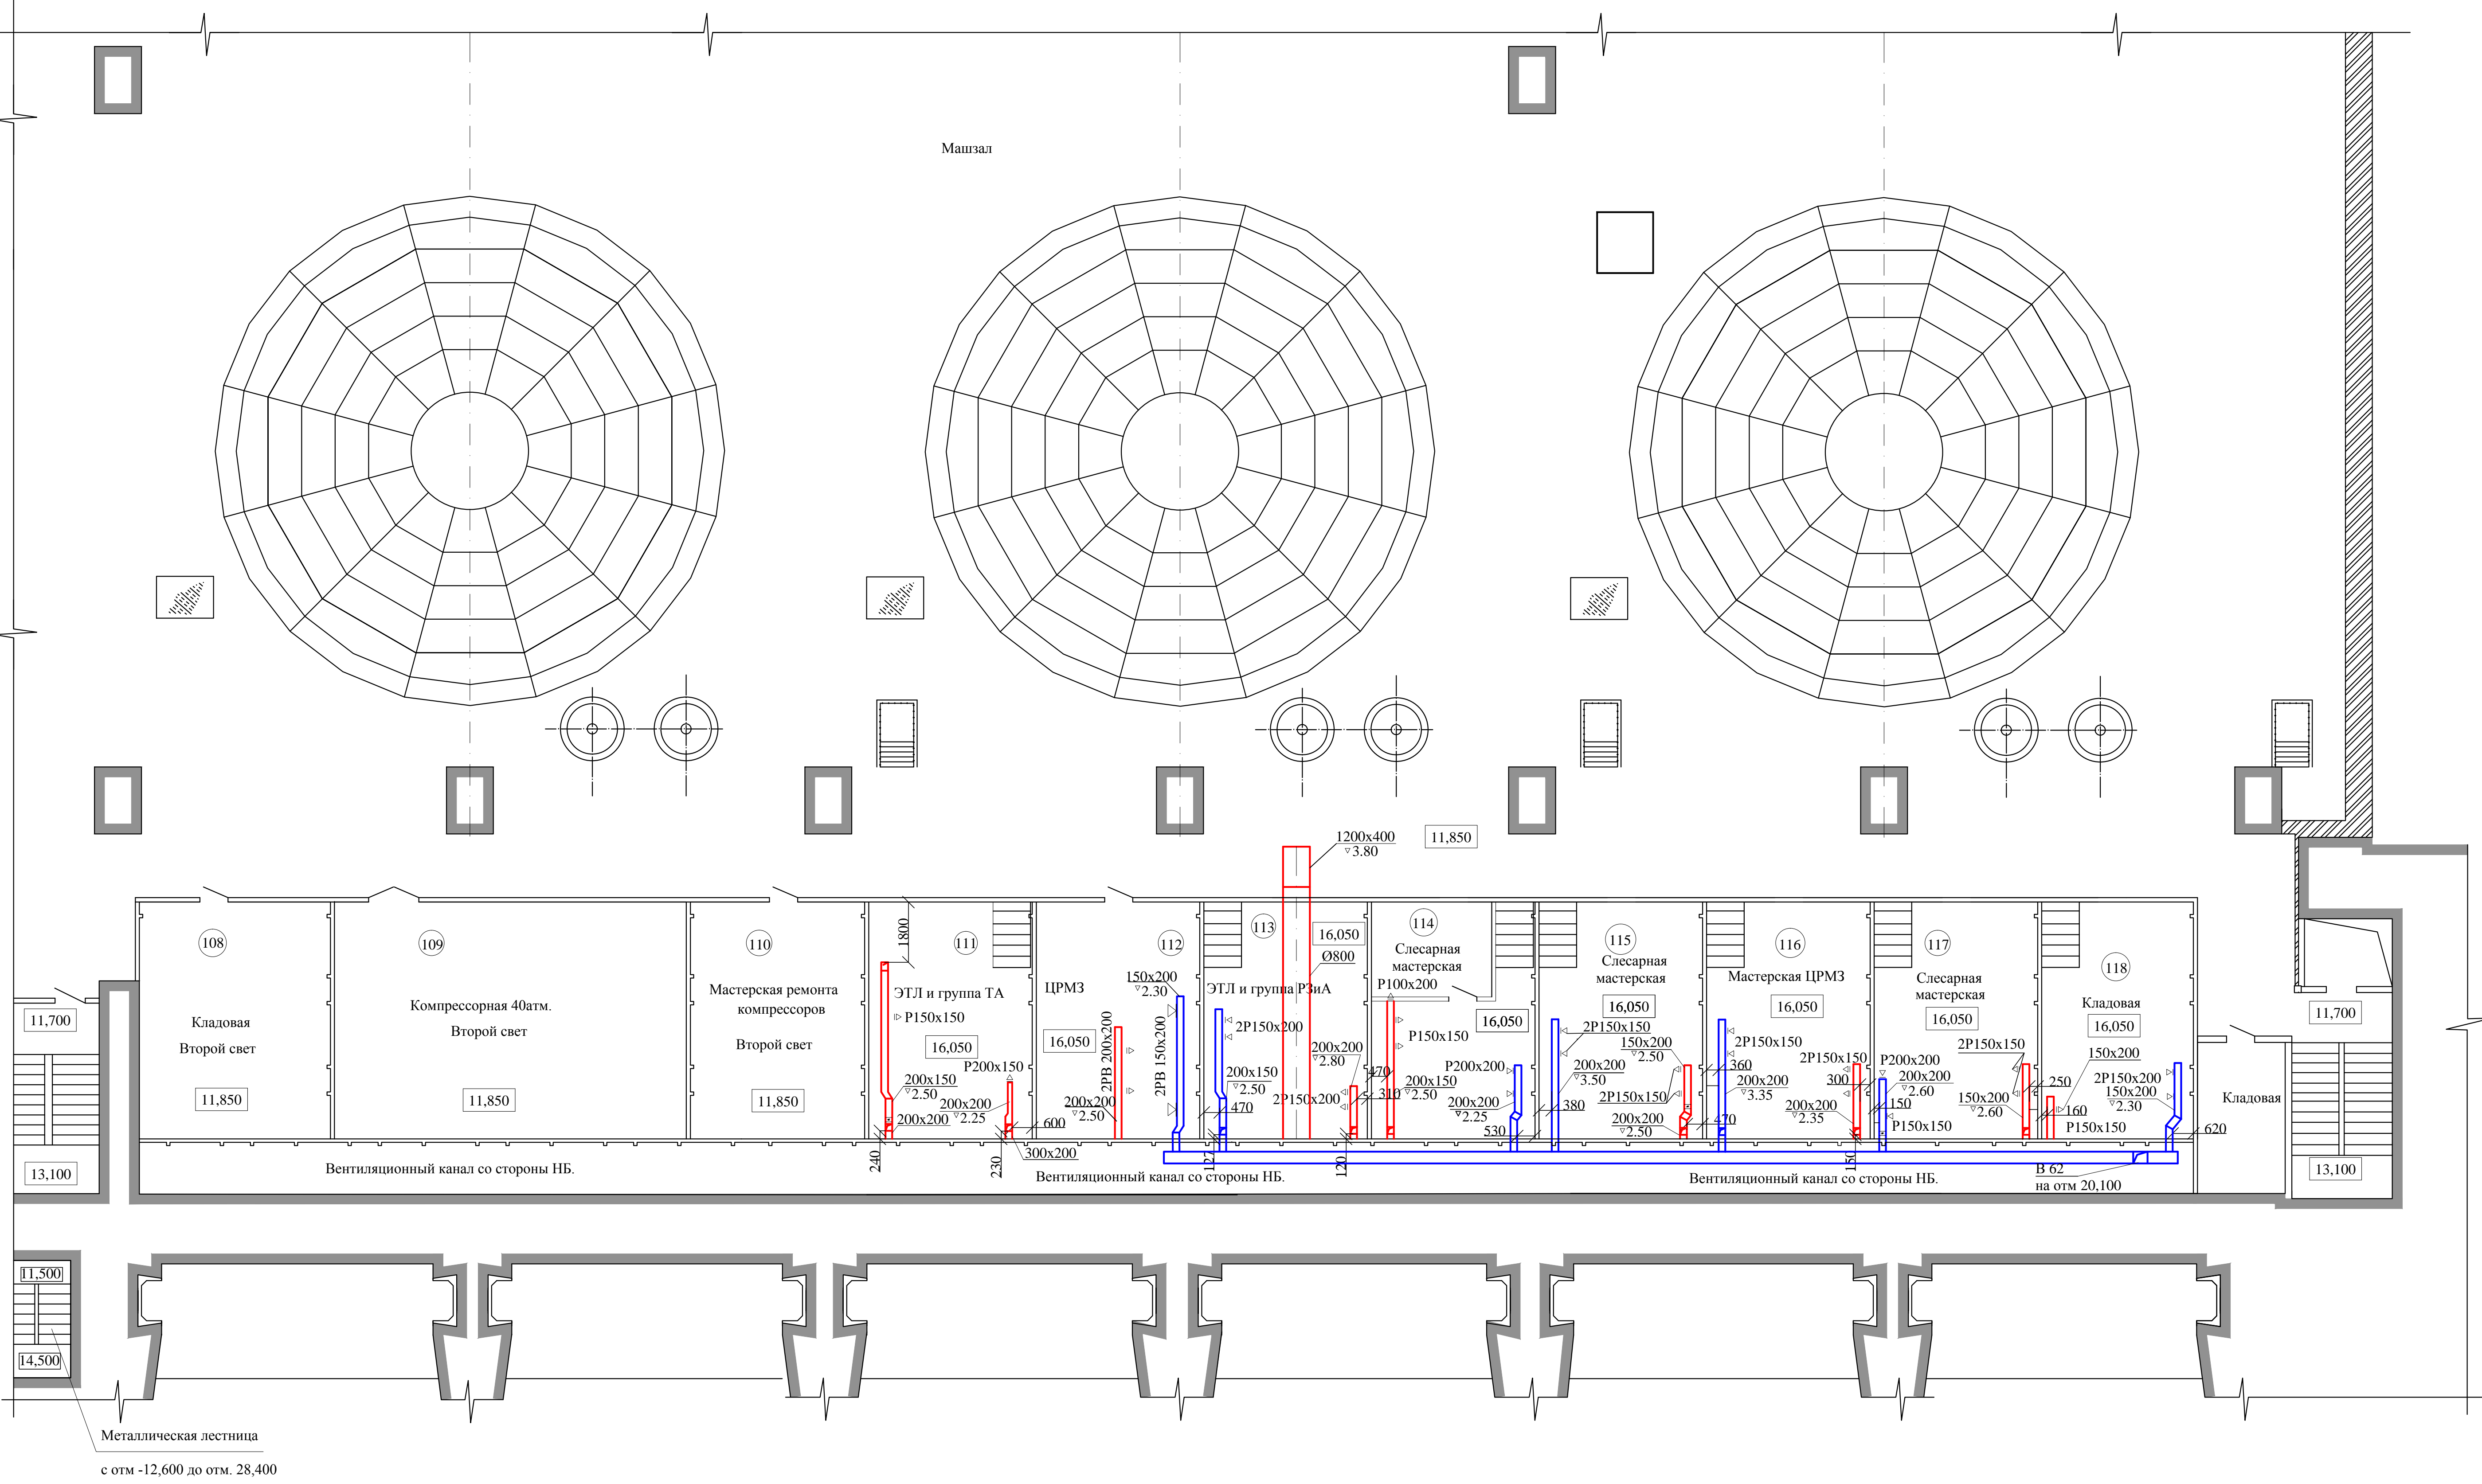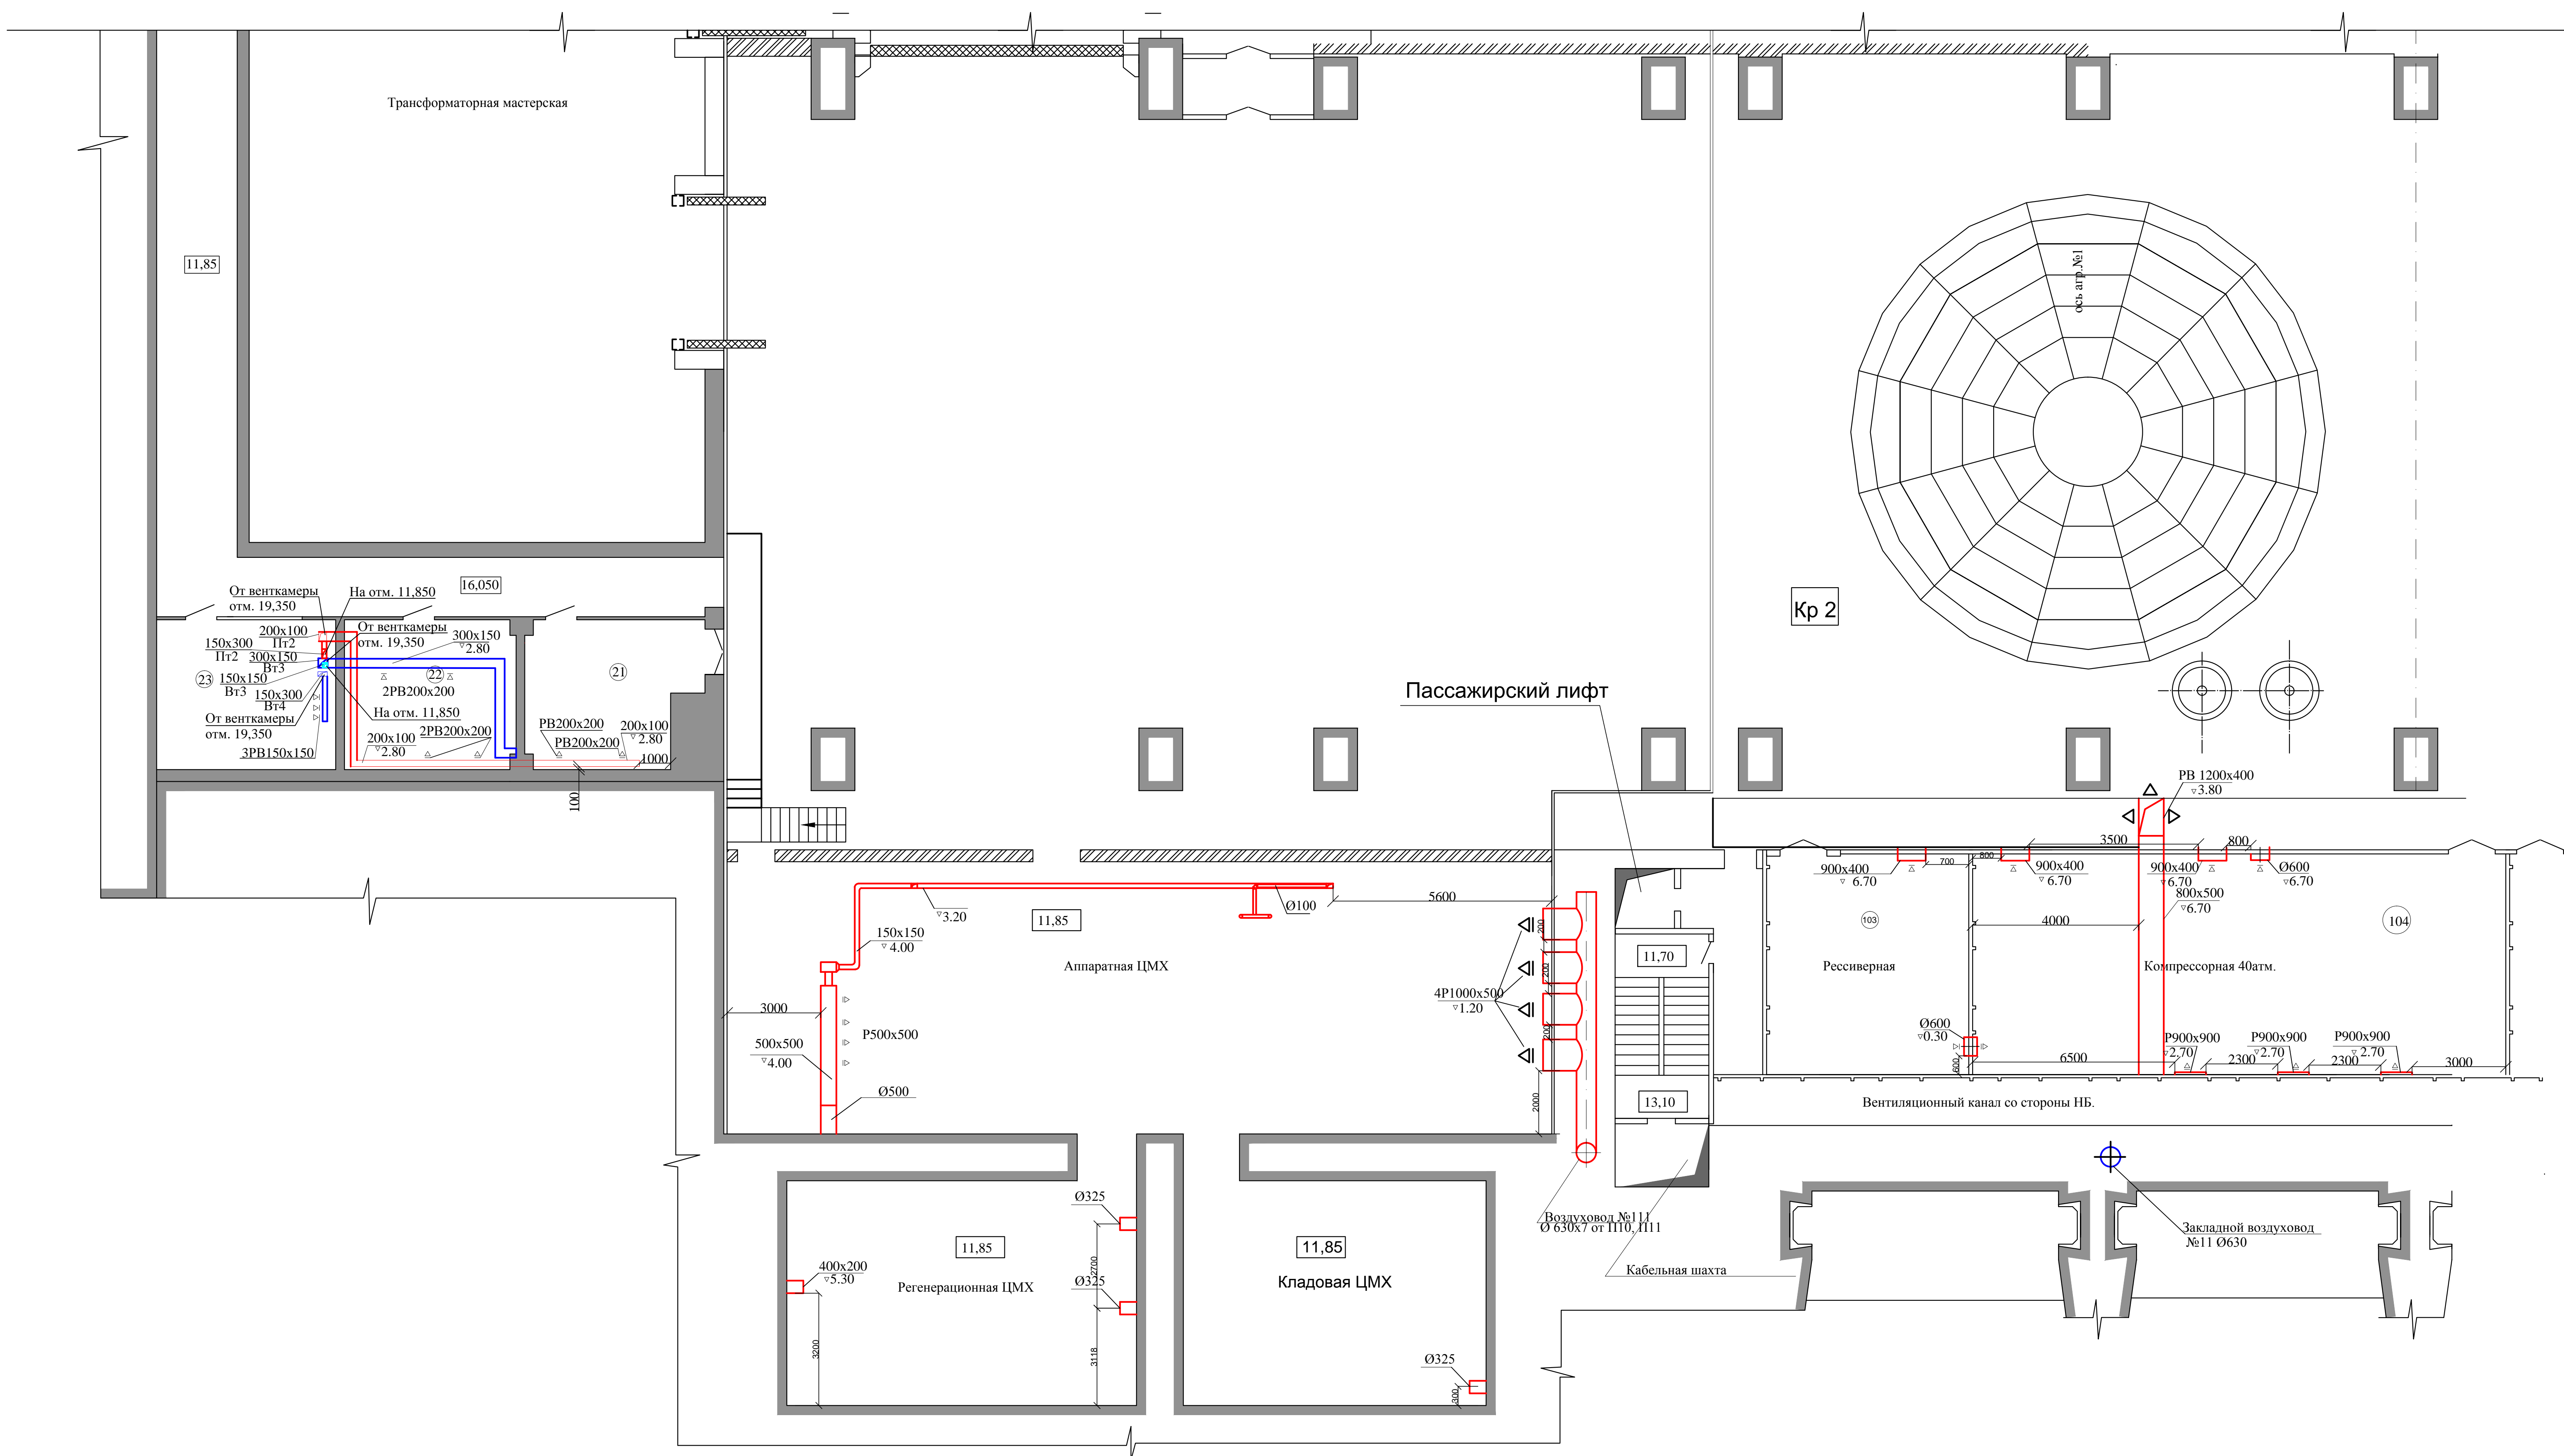


План на отм. 24,300
М 1:200

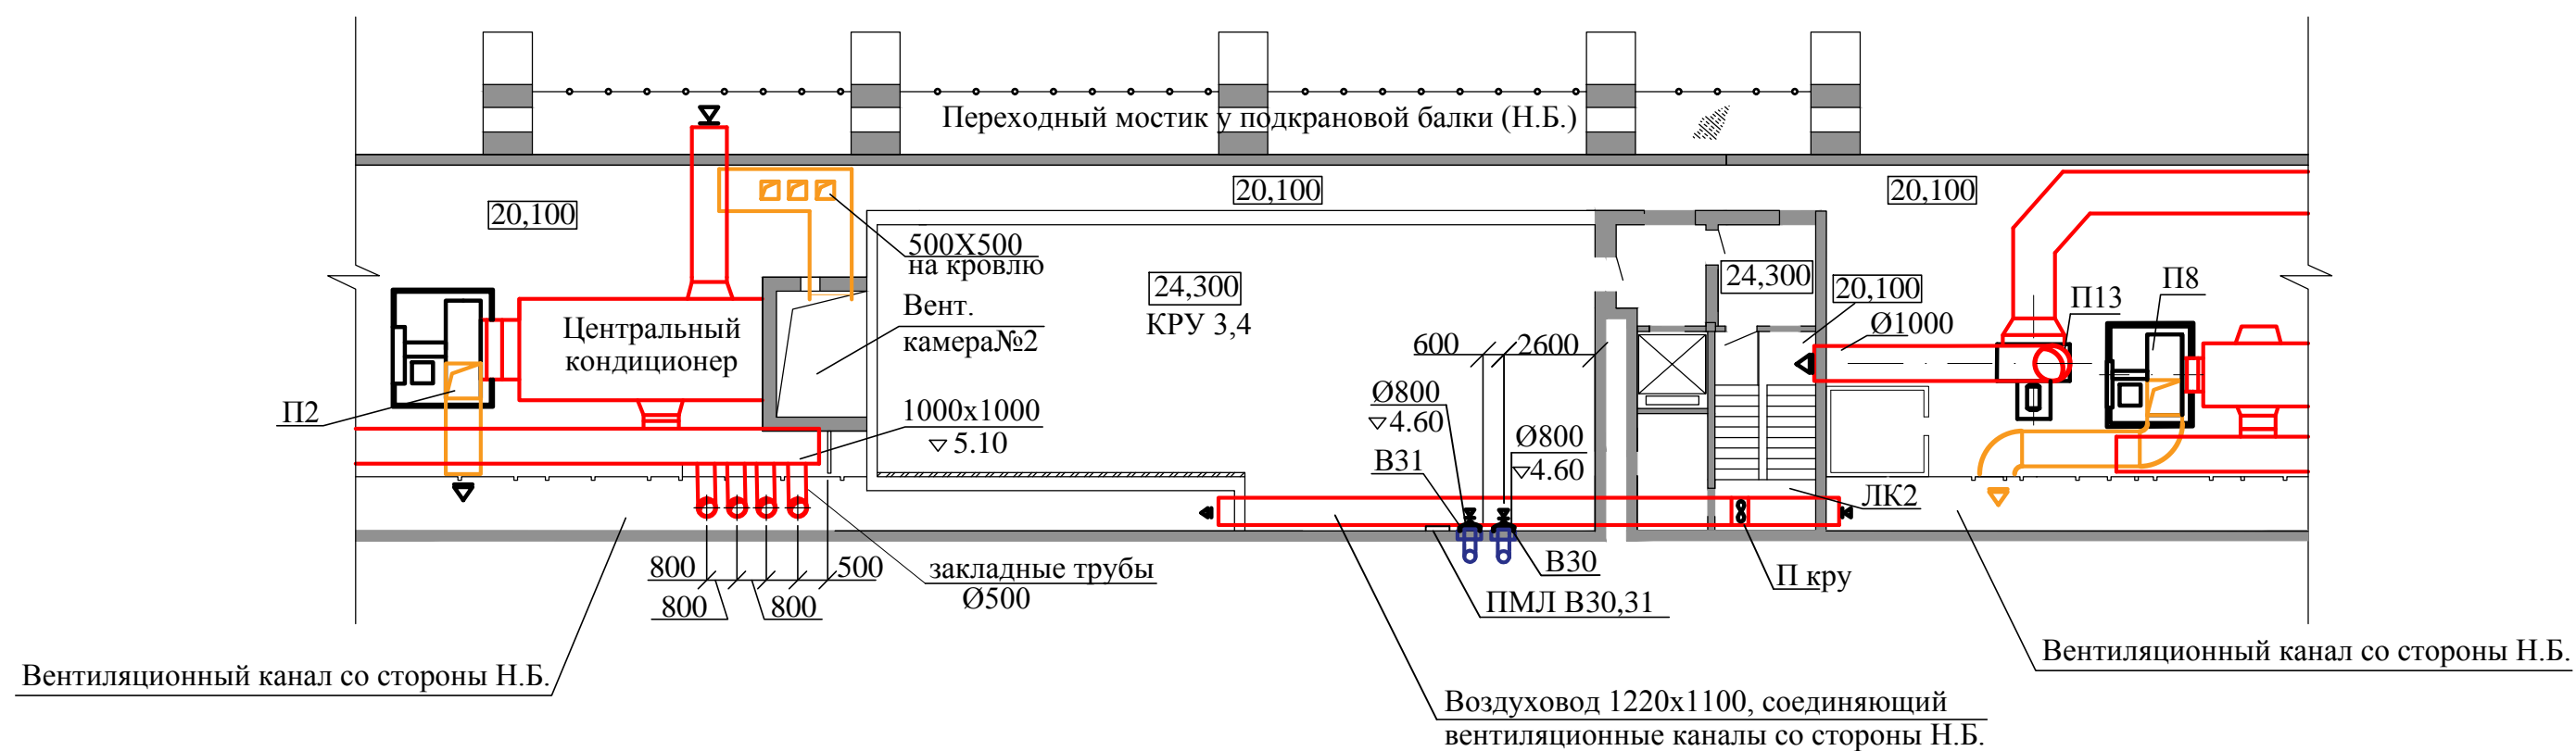


					1975.06-24-001.ПЗ.Ж1	Лист
						18
Изм.	Лист	№ докум.	Подп.	Дата		


Венткамера В5
План на отм. 30,050
М 1:100

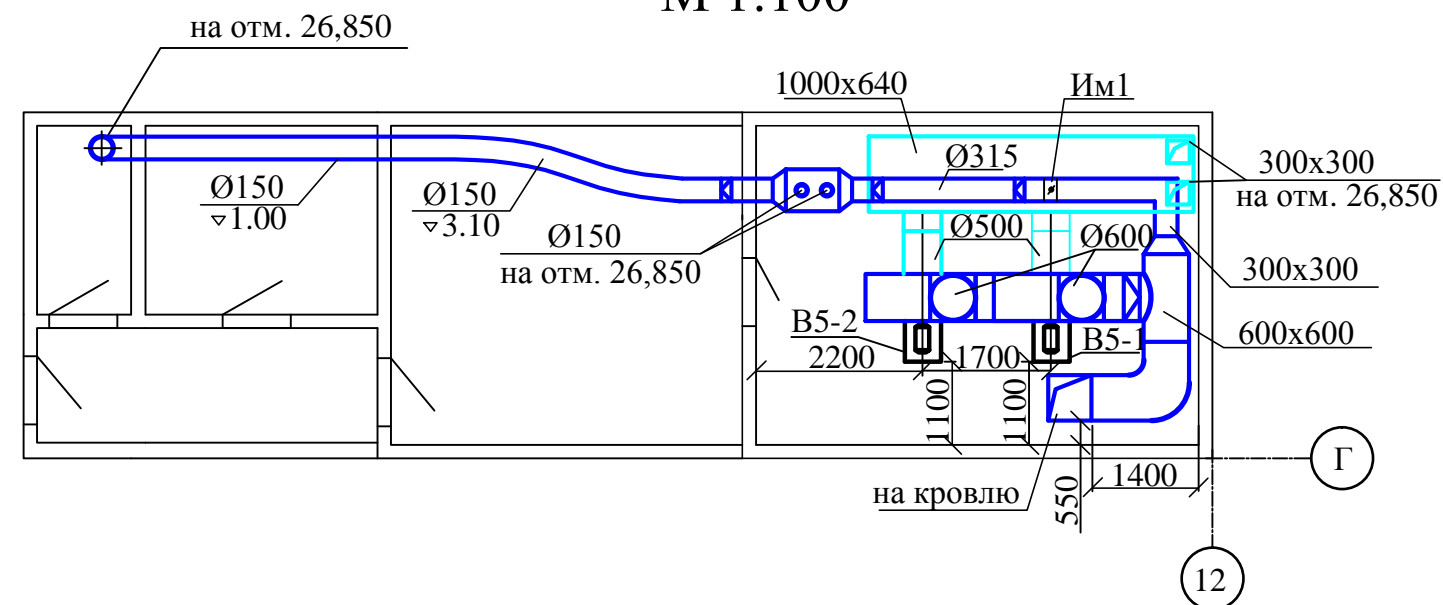

Аккумуляторная 319
План на отм. 22,650
М 1:100

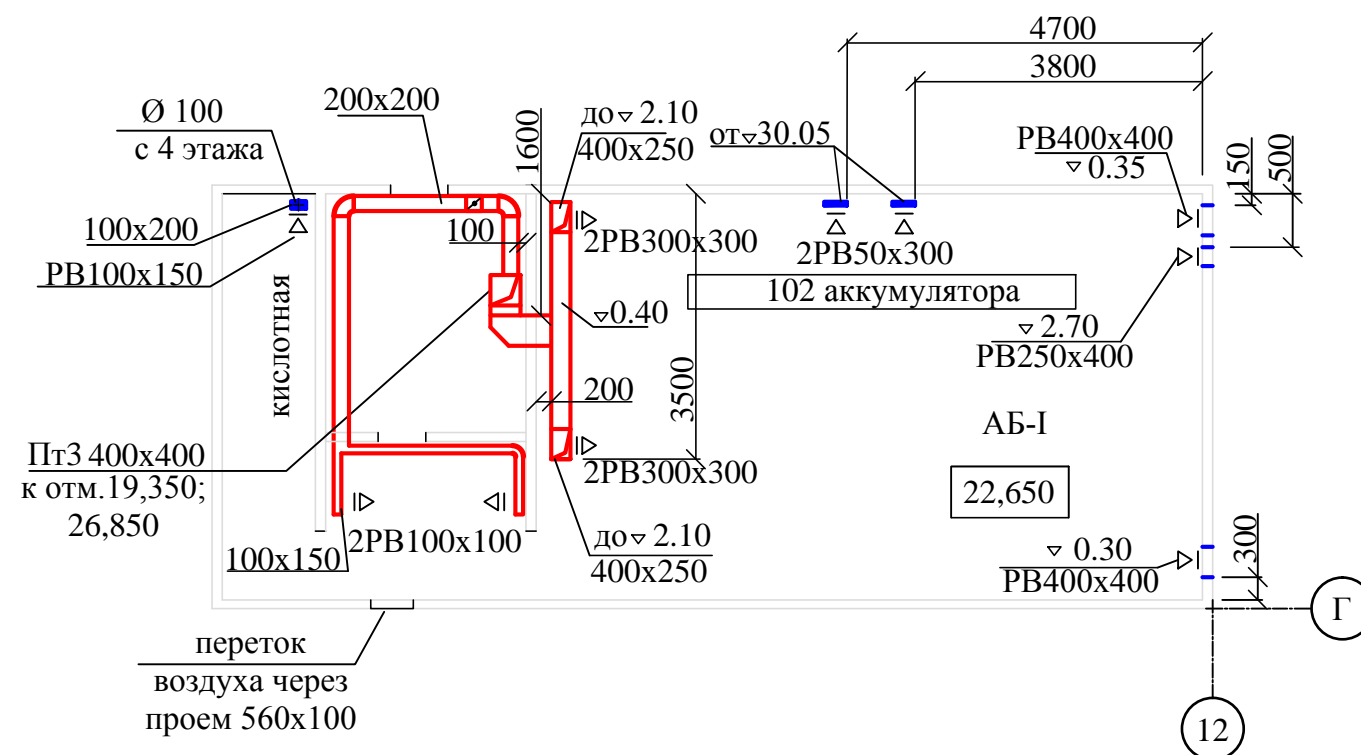

Аккумуляторная 422
План на отм. 26,850
М 1:100

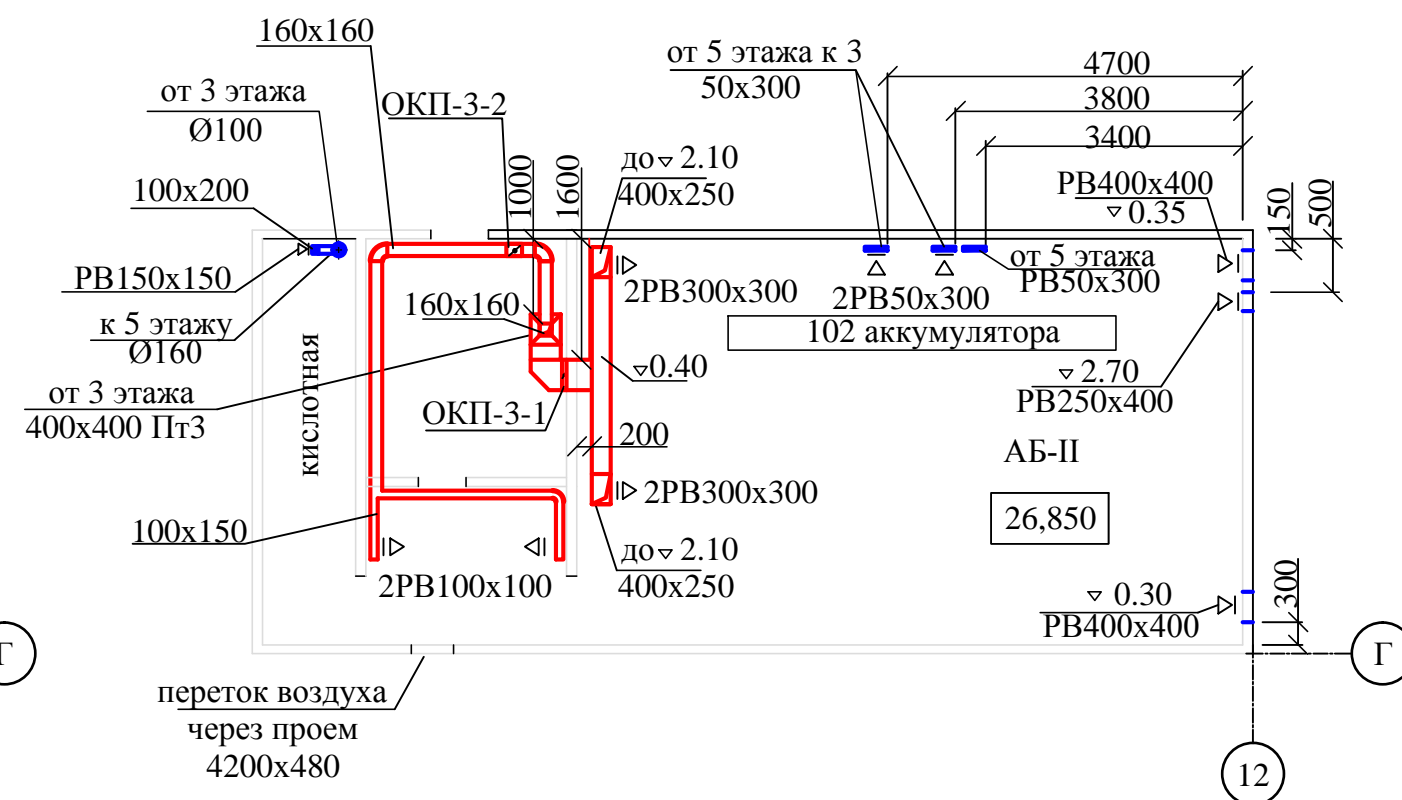

Изм.	Лист	№ докум.	Подп.	Дата

1975.06-24-001.ПЗ.Ж1


Лист

19

[illegible]

СПК


План-разрез на отм. 20,100
М 1:100

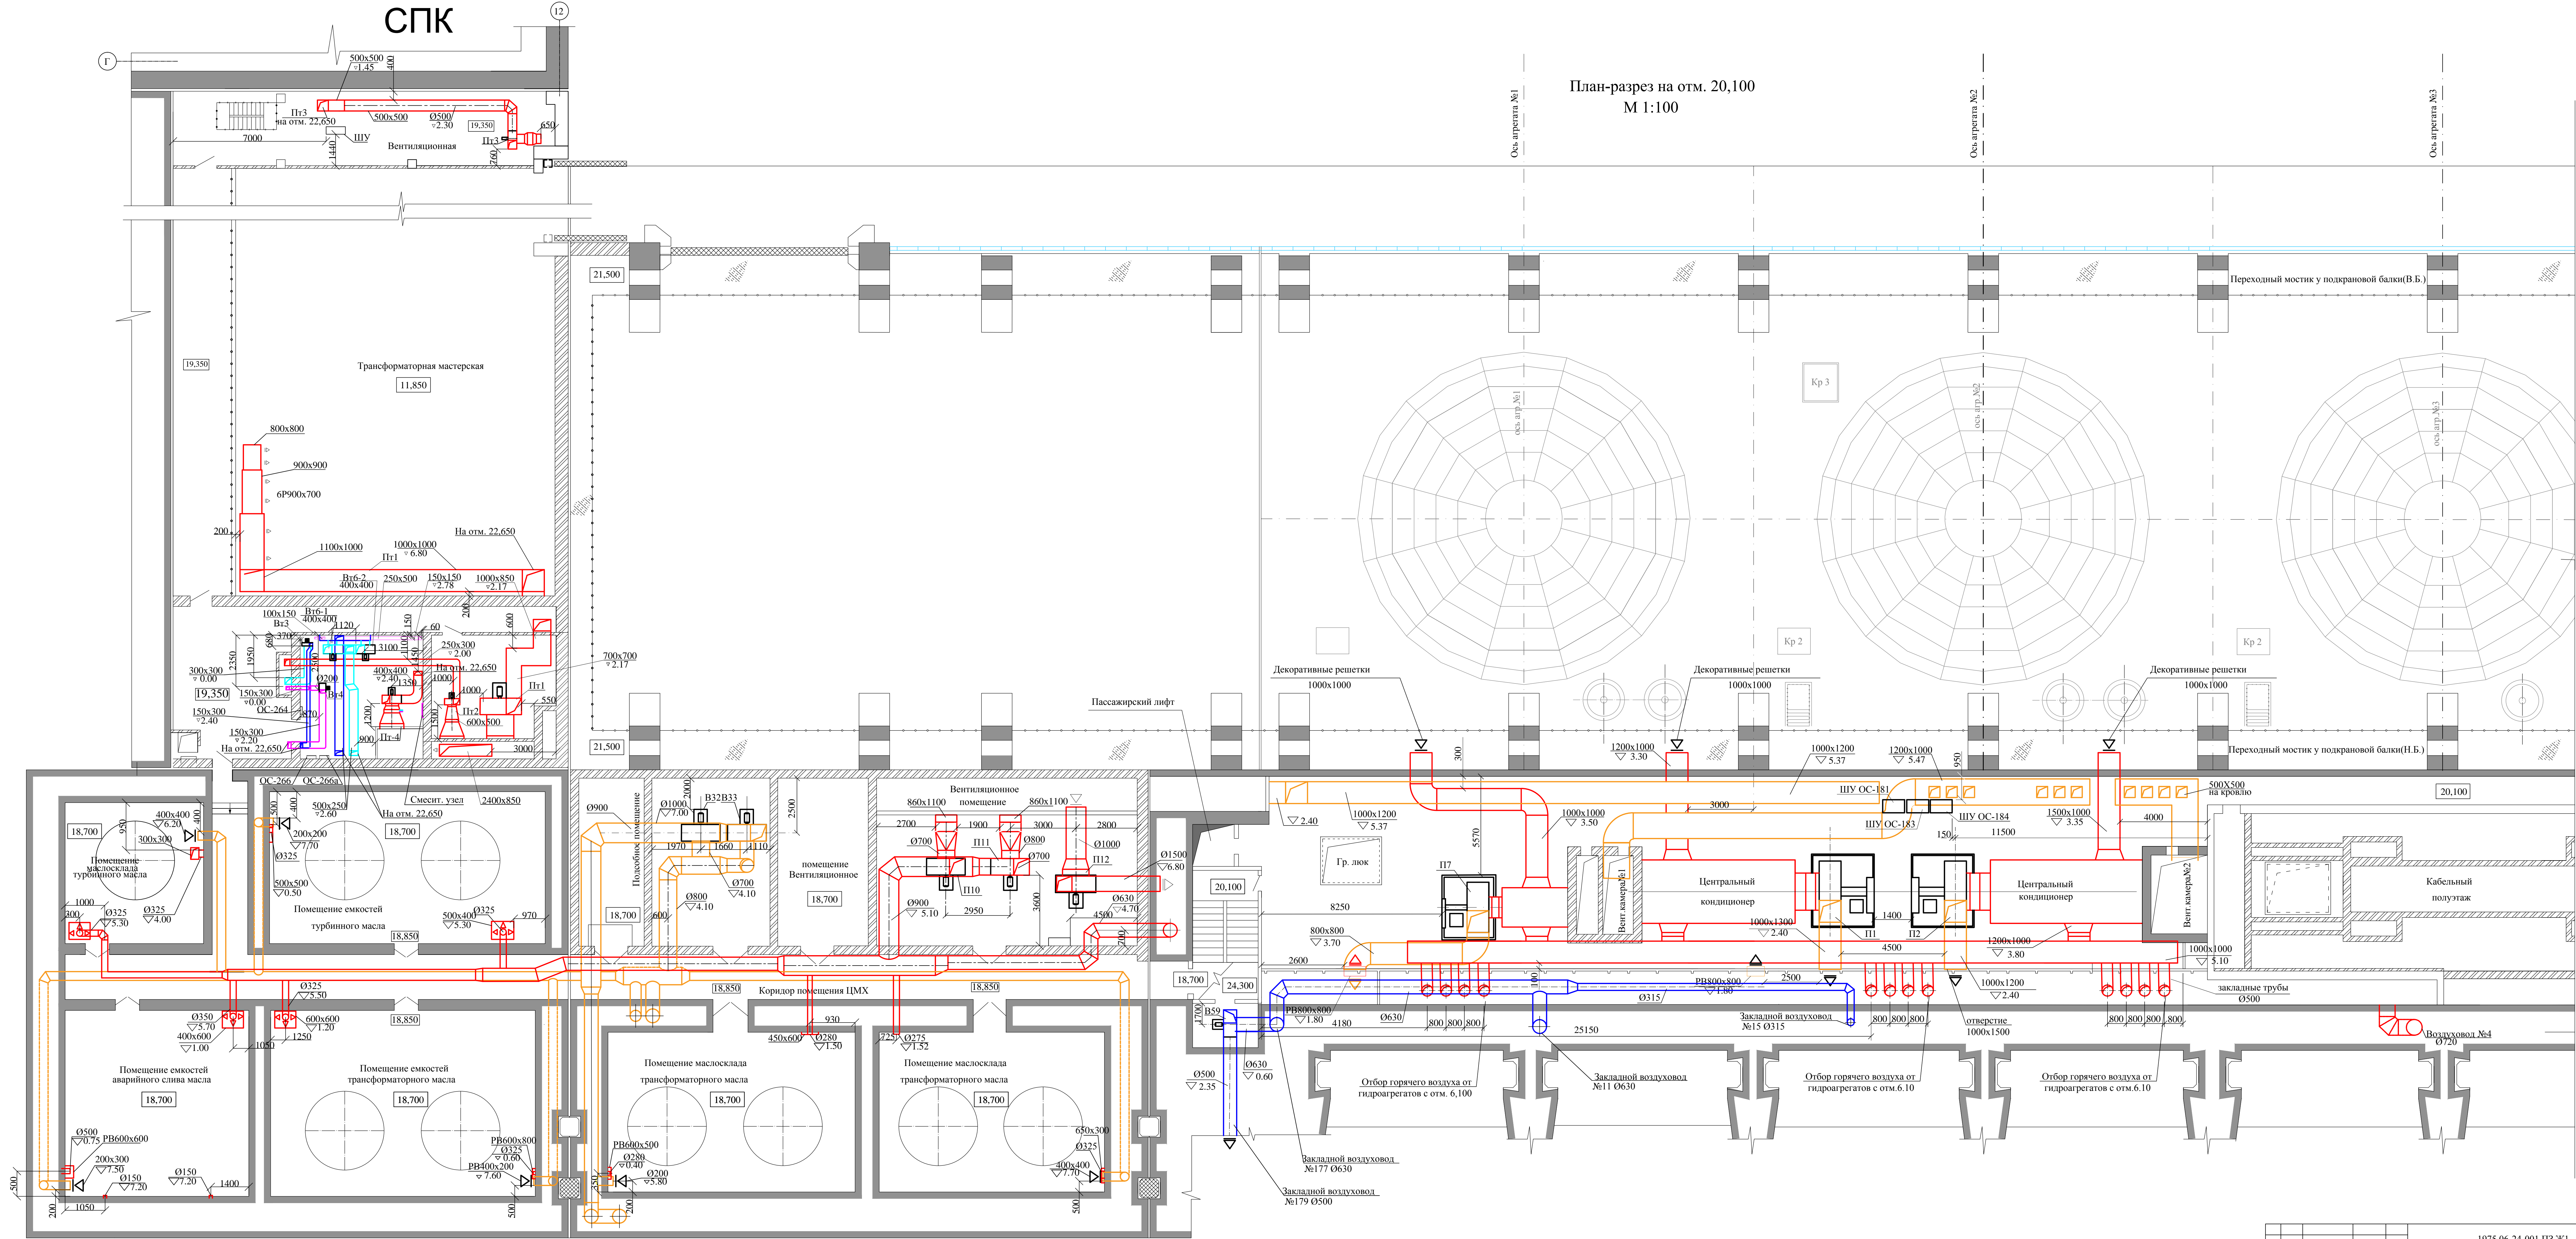

Изм.	Лист	№ докум.	Поп.	Дата


1975.06-24-001.П3.Ж1

Трансформаторная мастерская
План-разрез на 22,650
М 1:100

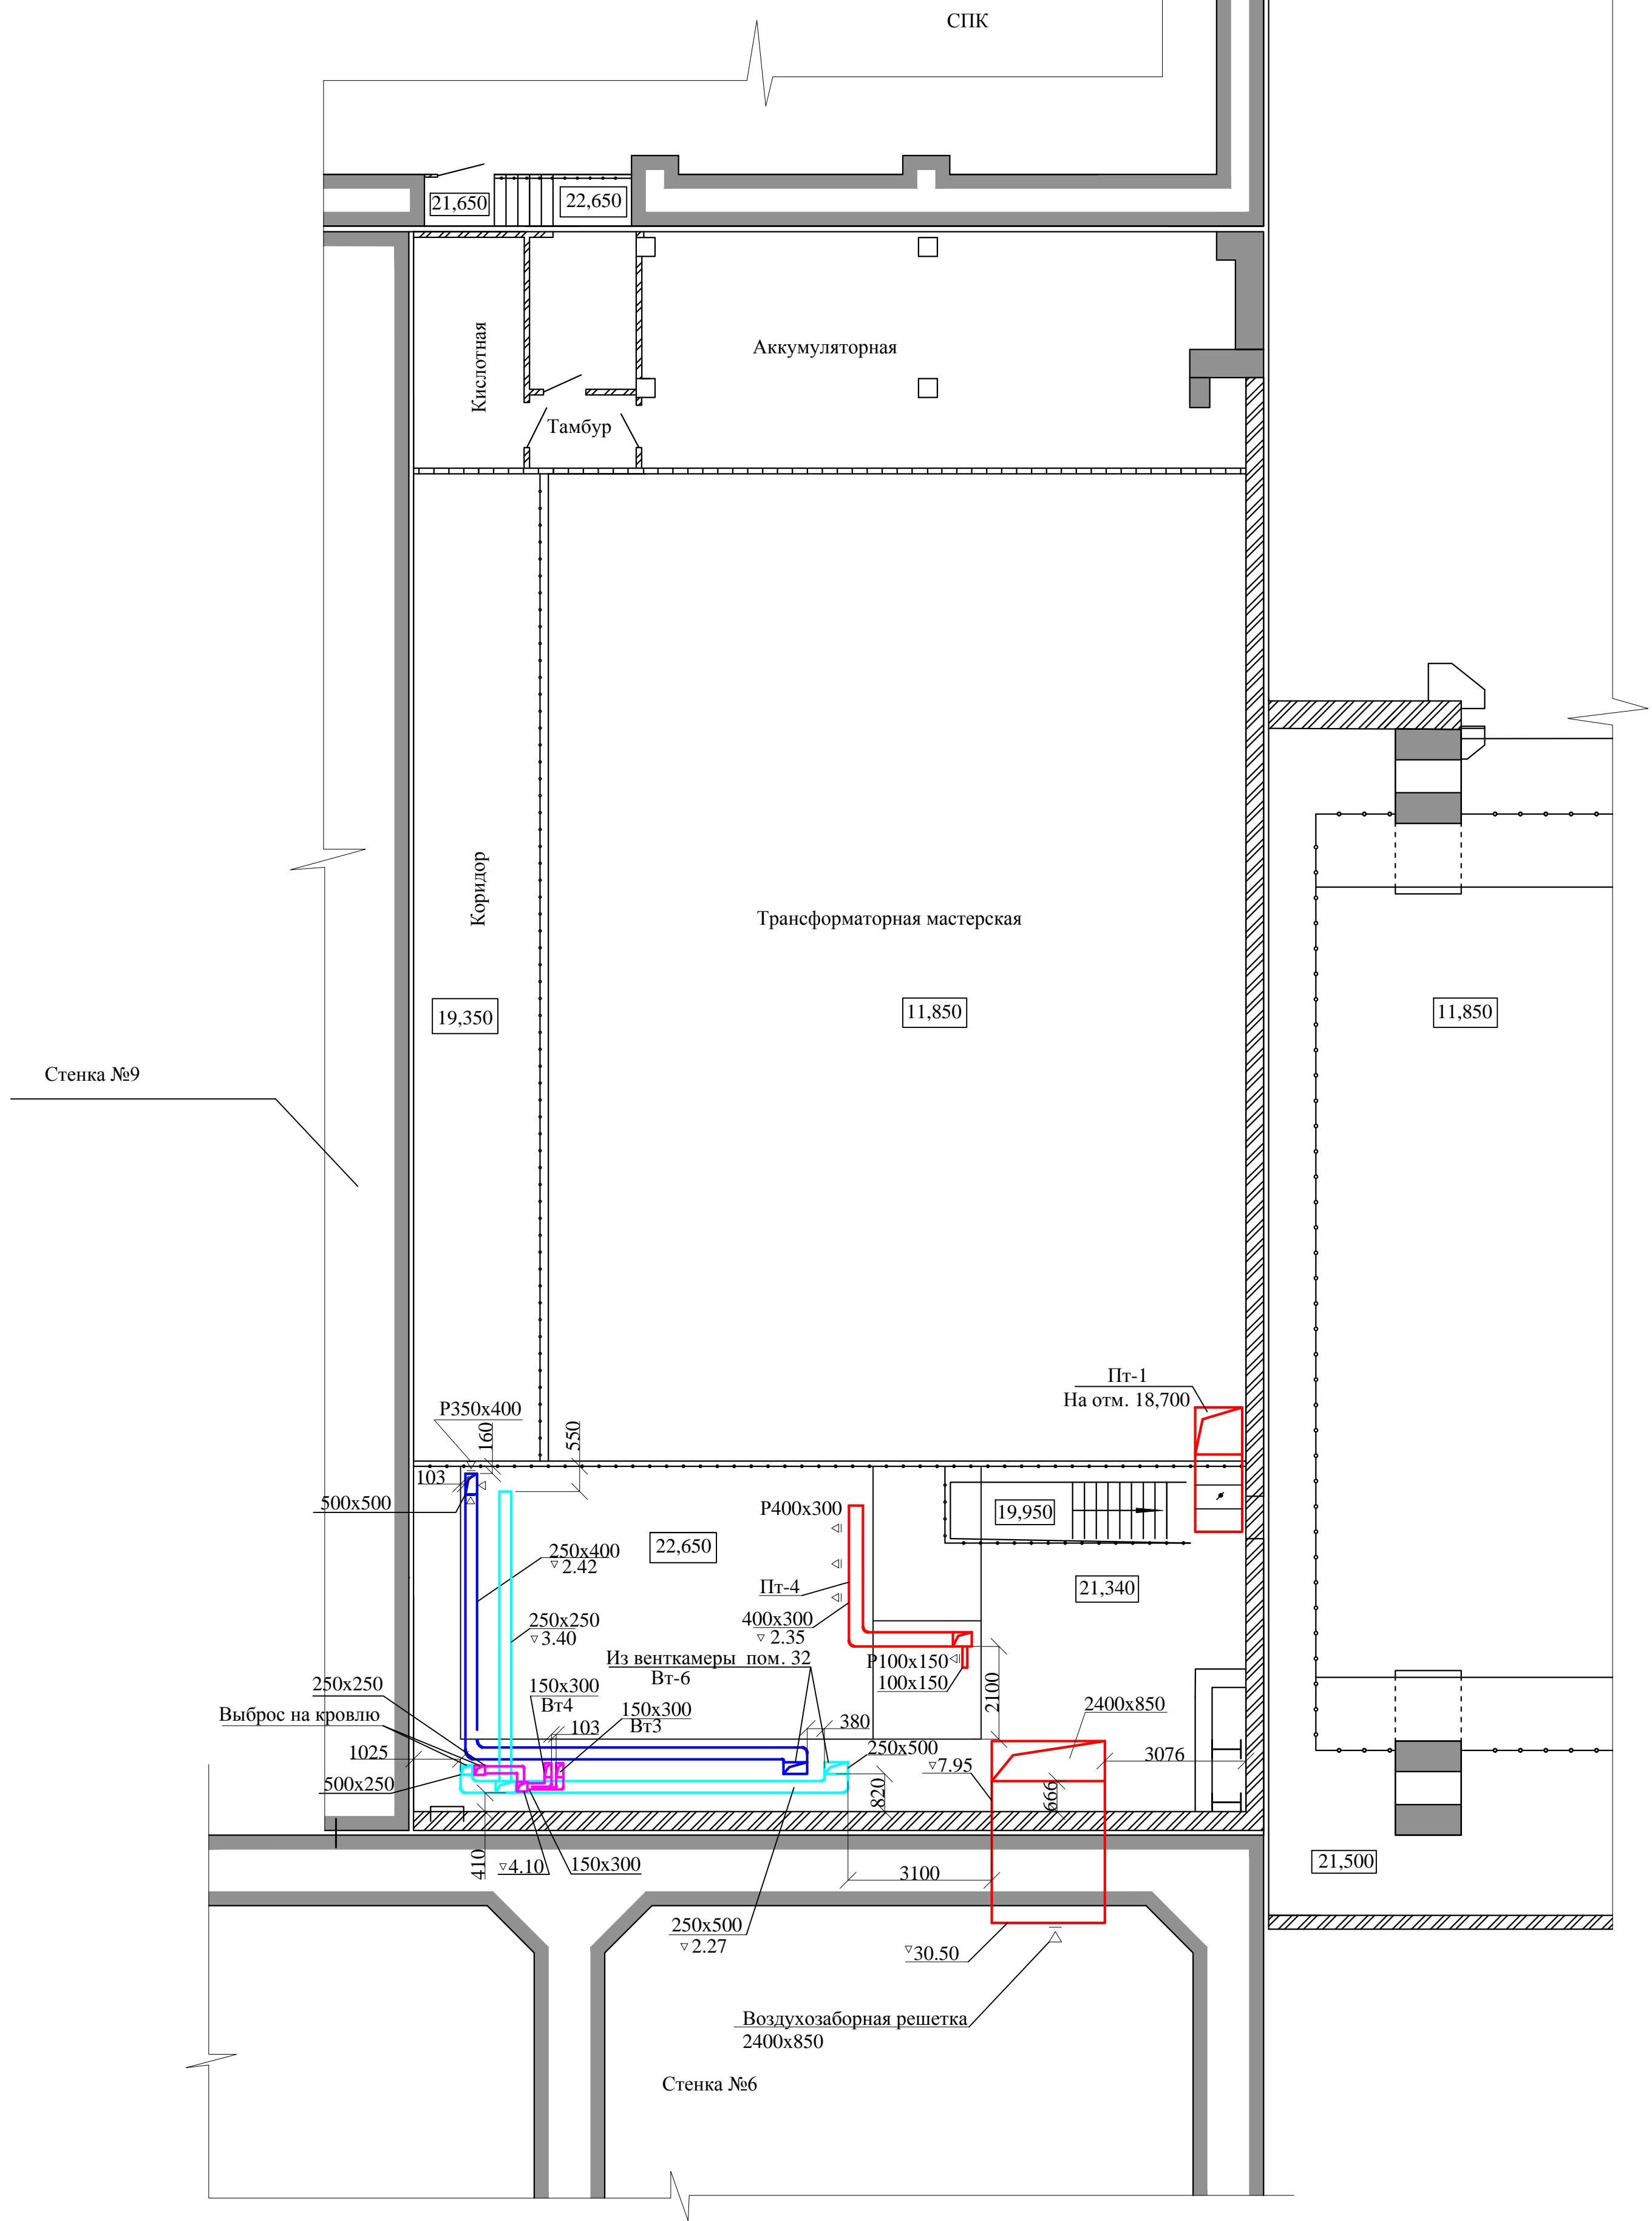


Инв.№ подл.	Подпись и дата	Взам.инв.№	Согласовано	
Инв.№ подл.	Подпись и дата	Взам.инв.№	Согласовано	

План кровли на отм 27,320
М 1:200

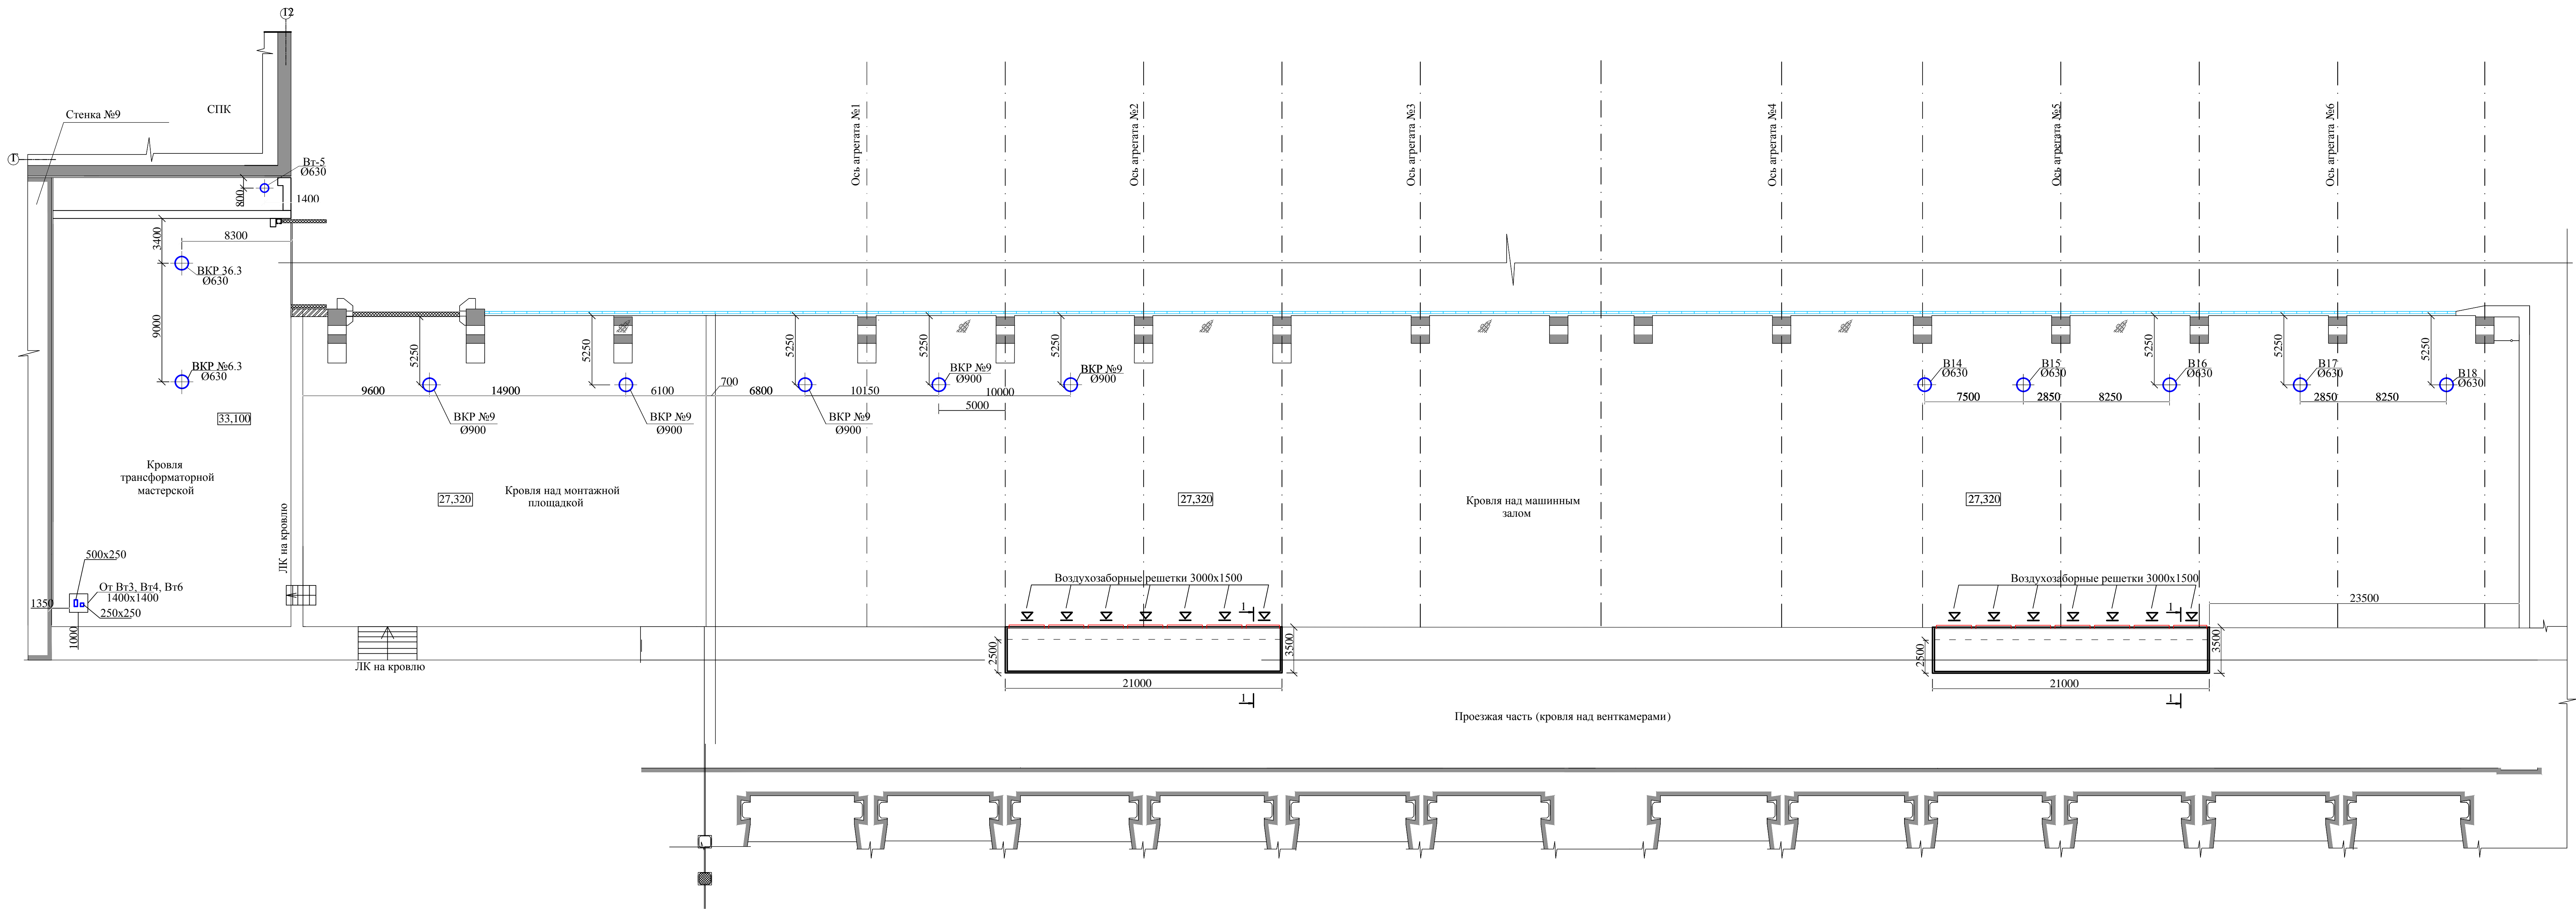


Разрез 1-1
Заборная камера
М 1:20

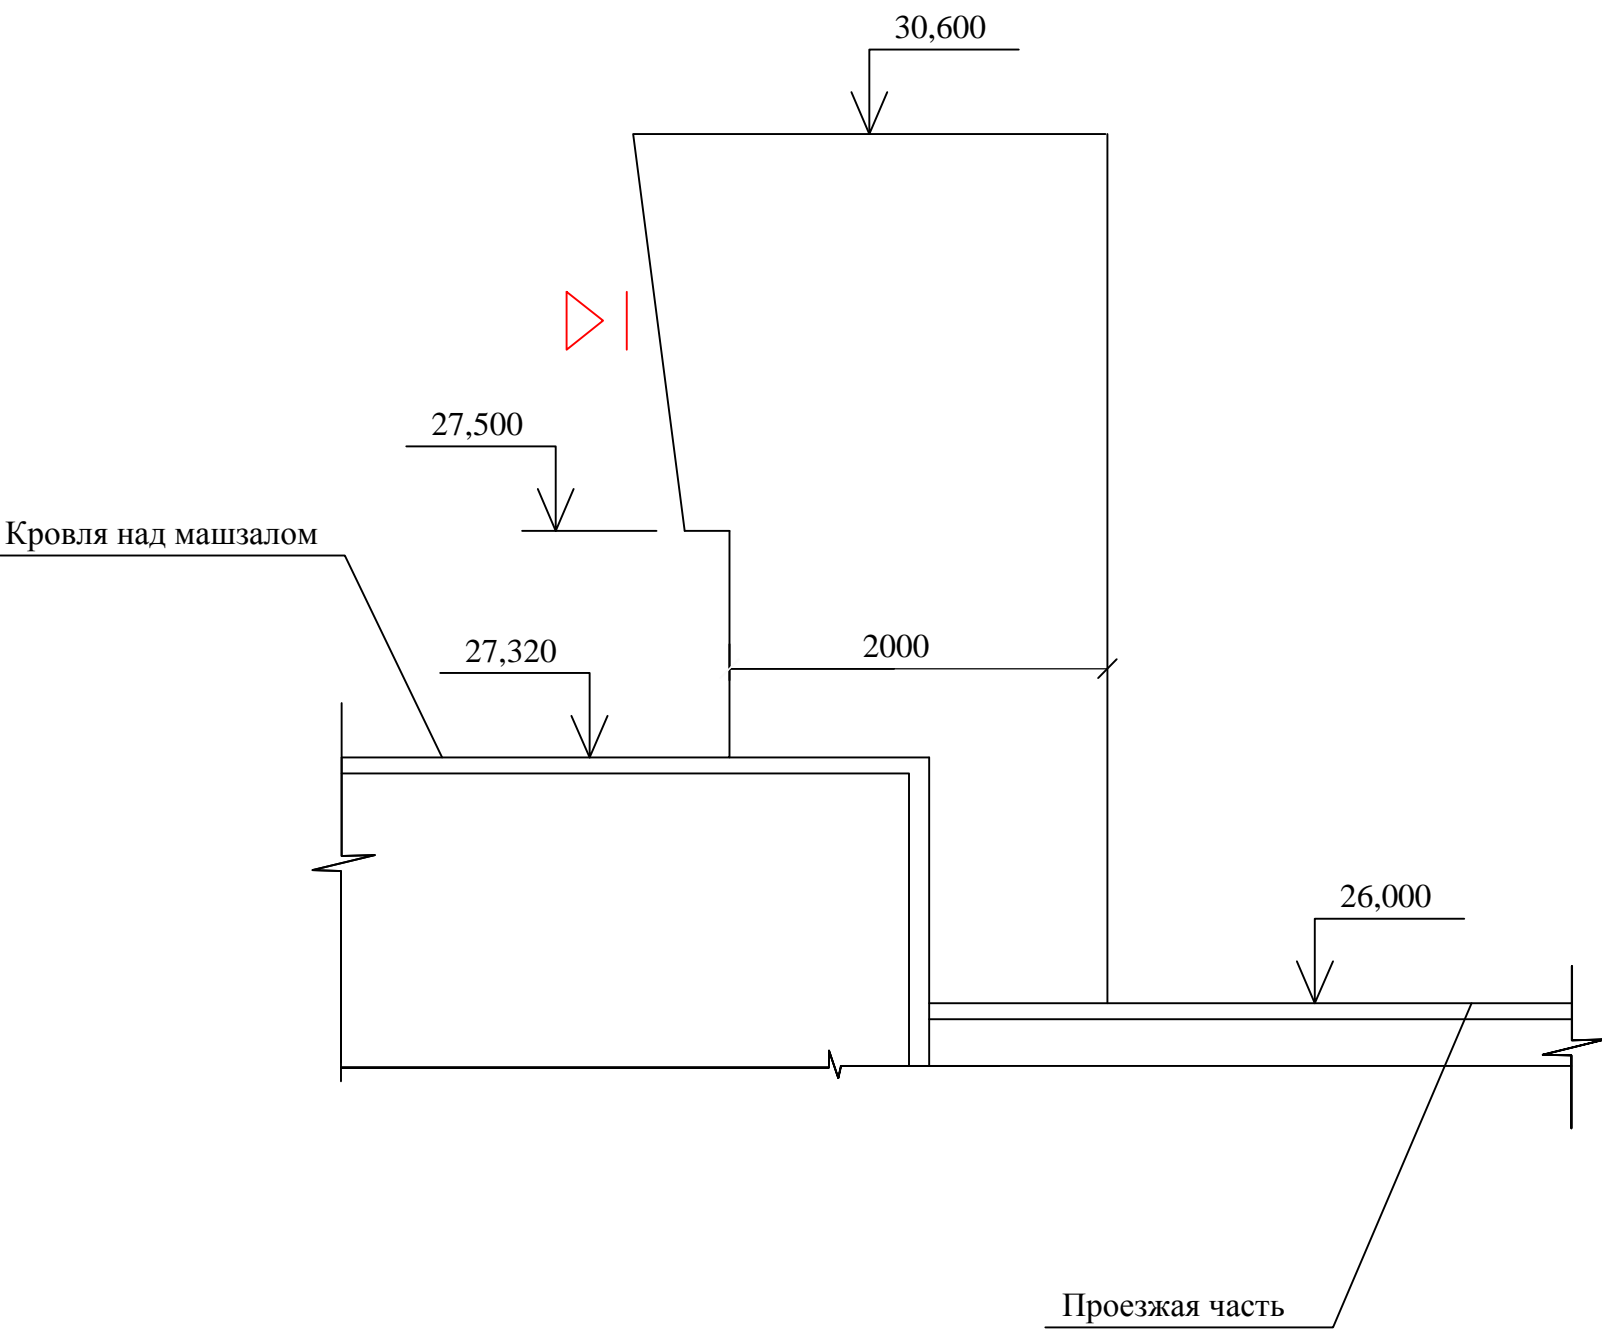

Инв. N° подл.	Подп. и дата	Взам. инв. N°	Инв. N° дубл.	Подп. и дата	Справ. N°	Перв. примен.


Правобережный устой.
План-разрез на отм. 0,000
Масштаб 1:100

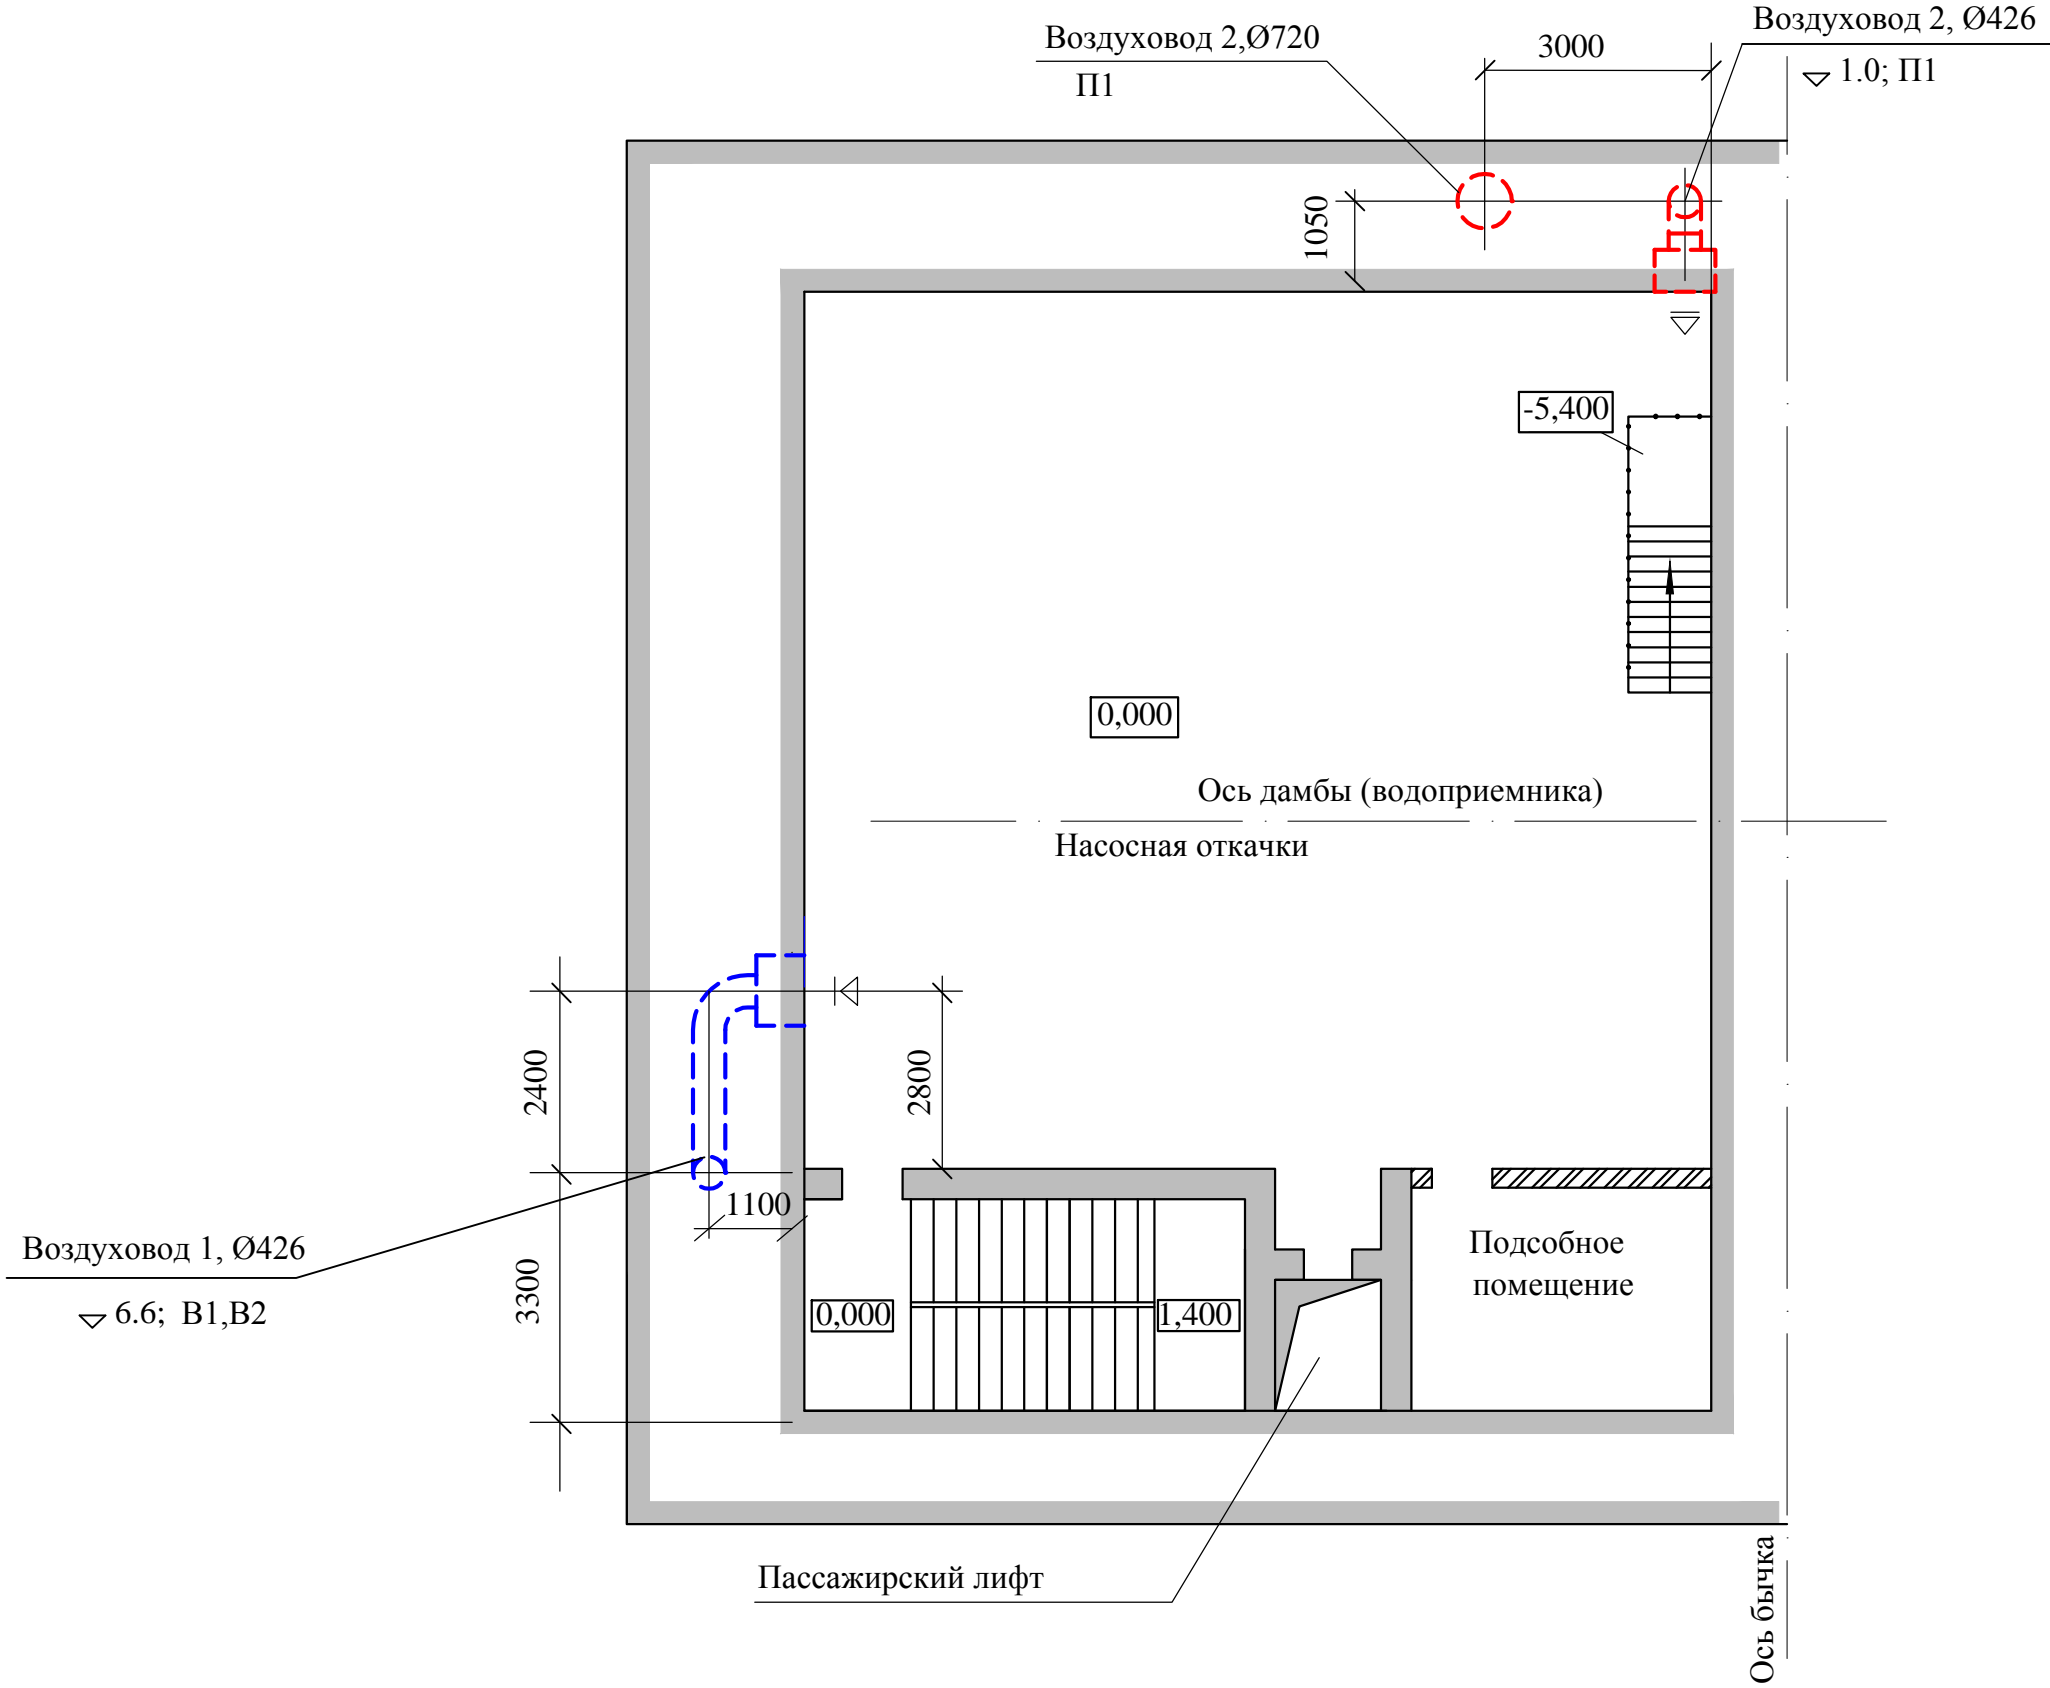

Изм.	Лист	№ докум.	Подп.	Дата	1975.06-24-001.ПЗ.ЖЗ	Лист
						24

Инв. N° подл.	Подп. и дата	Взам. инв. N°	Инв. N° дубл.	Подп. и дата	Справ. N°	Перв. примен.

Левобережный устой.
План-разрез на отм. 0,000
Масштаб 1:100

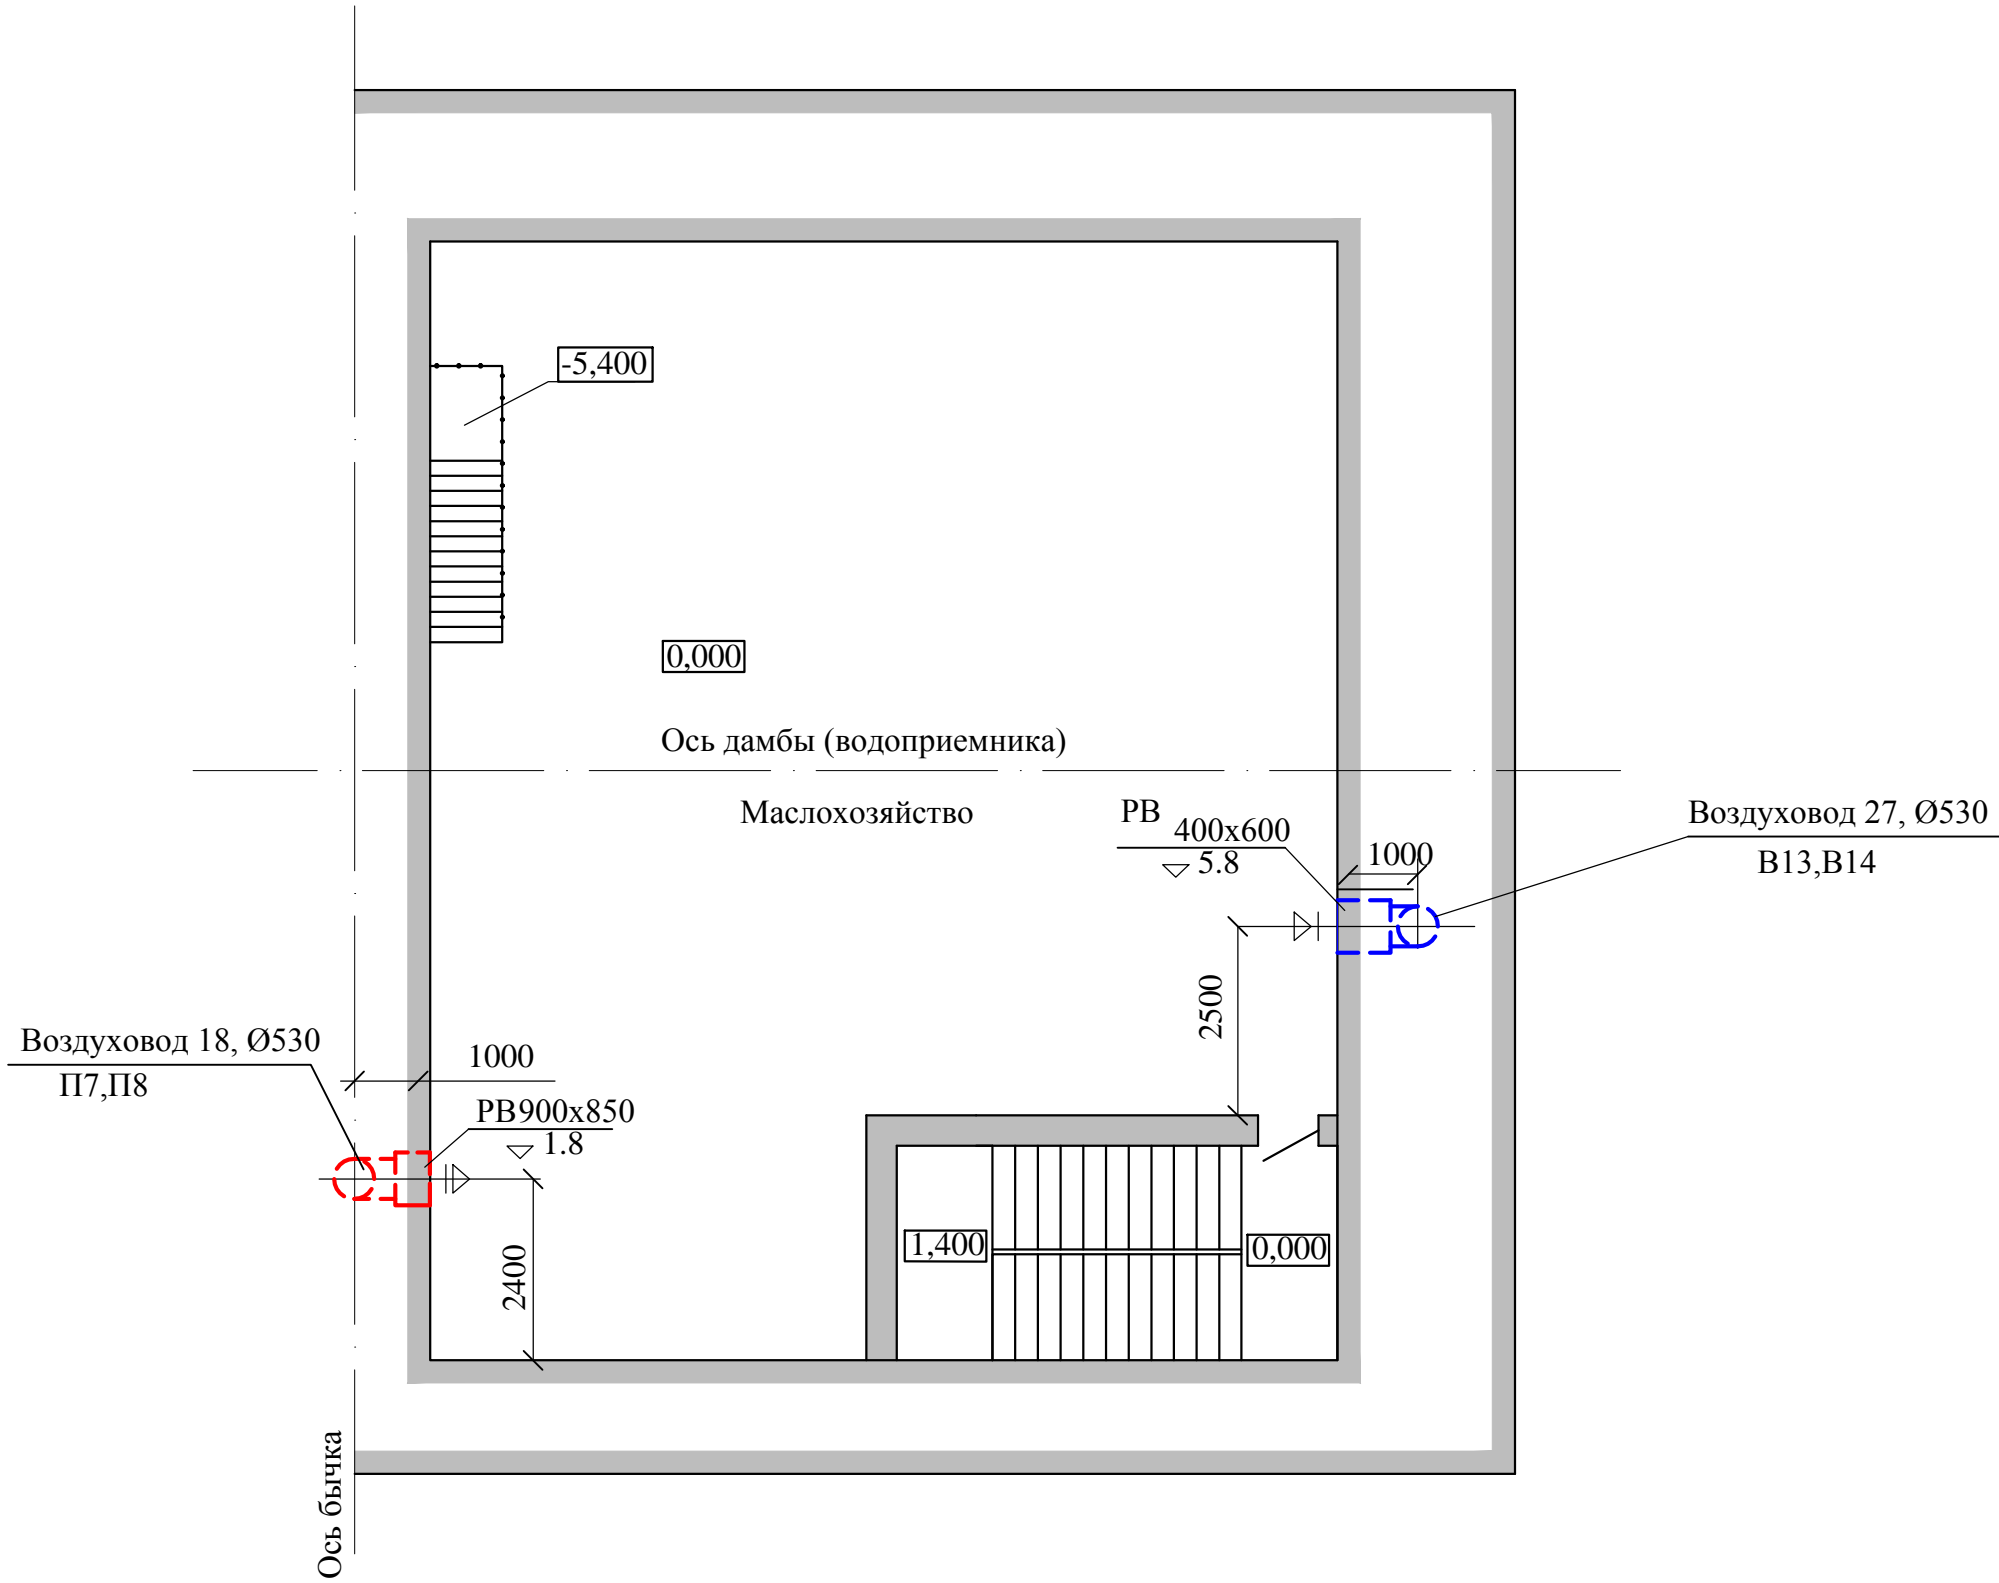


Изм.	Лист	№ докум.	Подп.	Дата	1975.06-24-001.ПЗ.ЖЗ	Лист
						25

Инв. N° подл.	Подп. и дата	Взам. инв. N°	Инв. N° дубл.	Подп. и дата	Справ. N°	Перв. примен.

Левобережный устой.

План-разрез на отм. 9,800


Масштаб 1:100

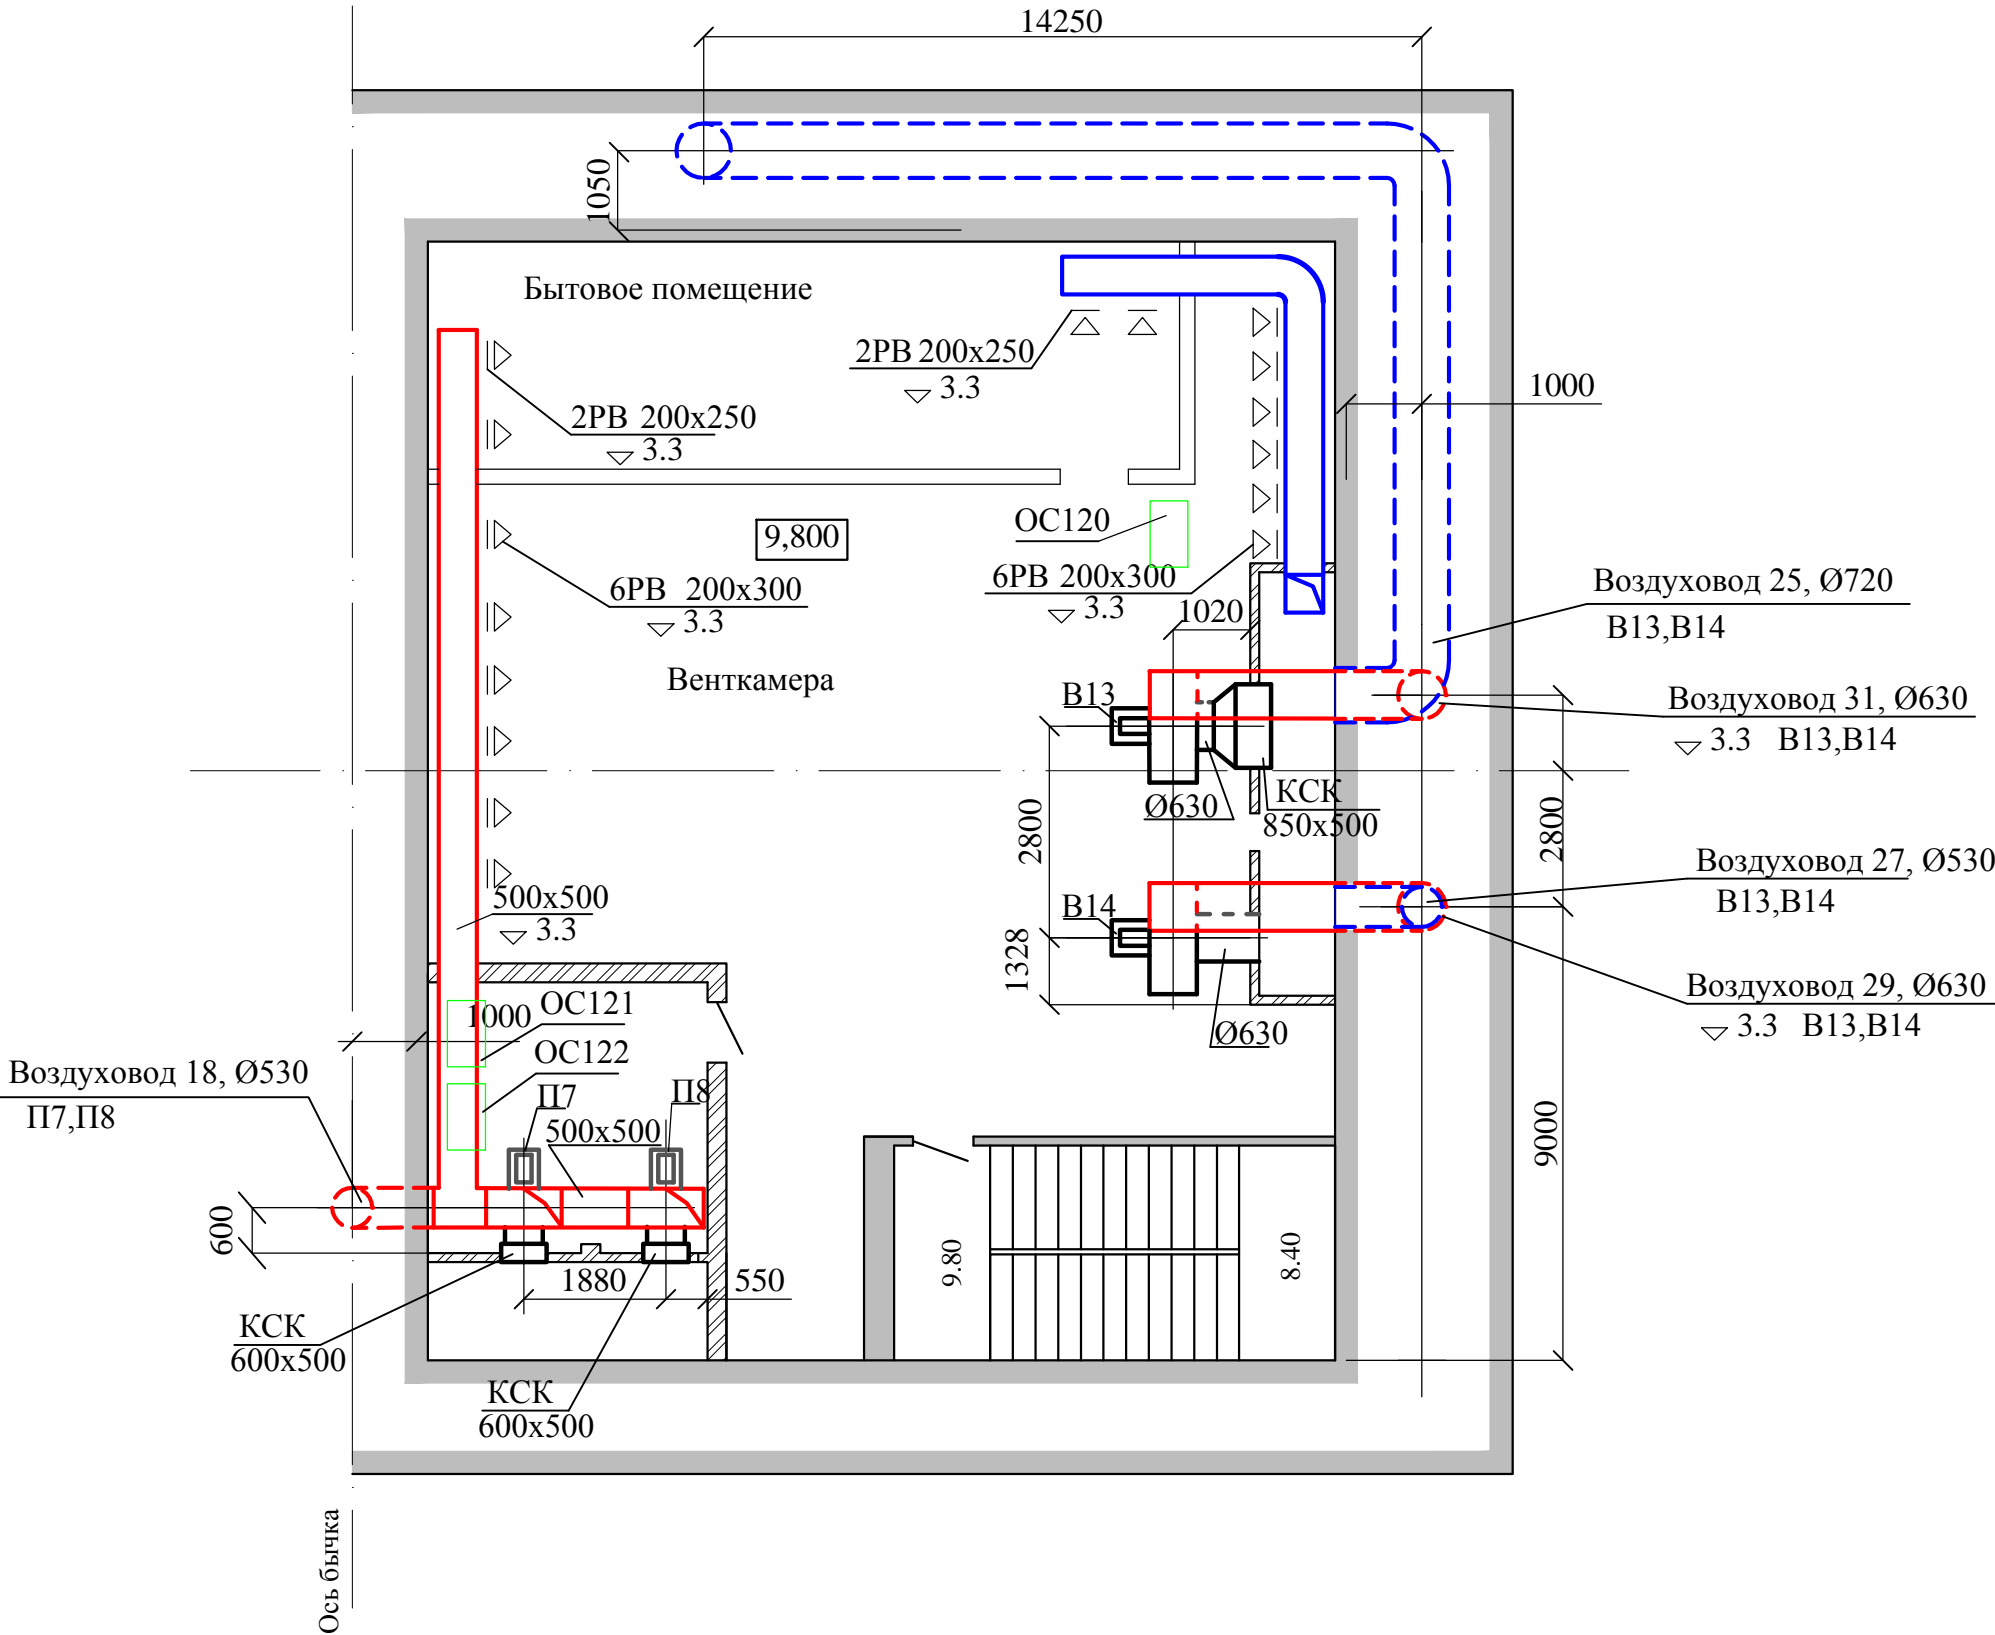

План-разрез на отм. - 5,400


Сухая потерна

Масштаб 1:100

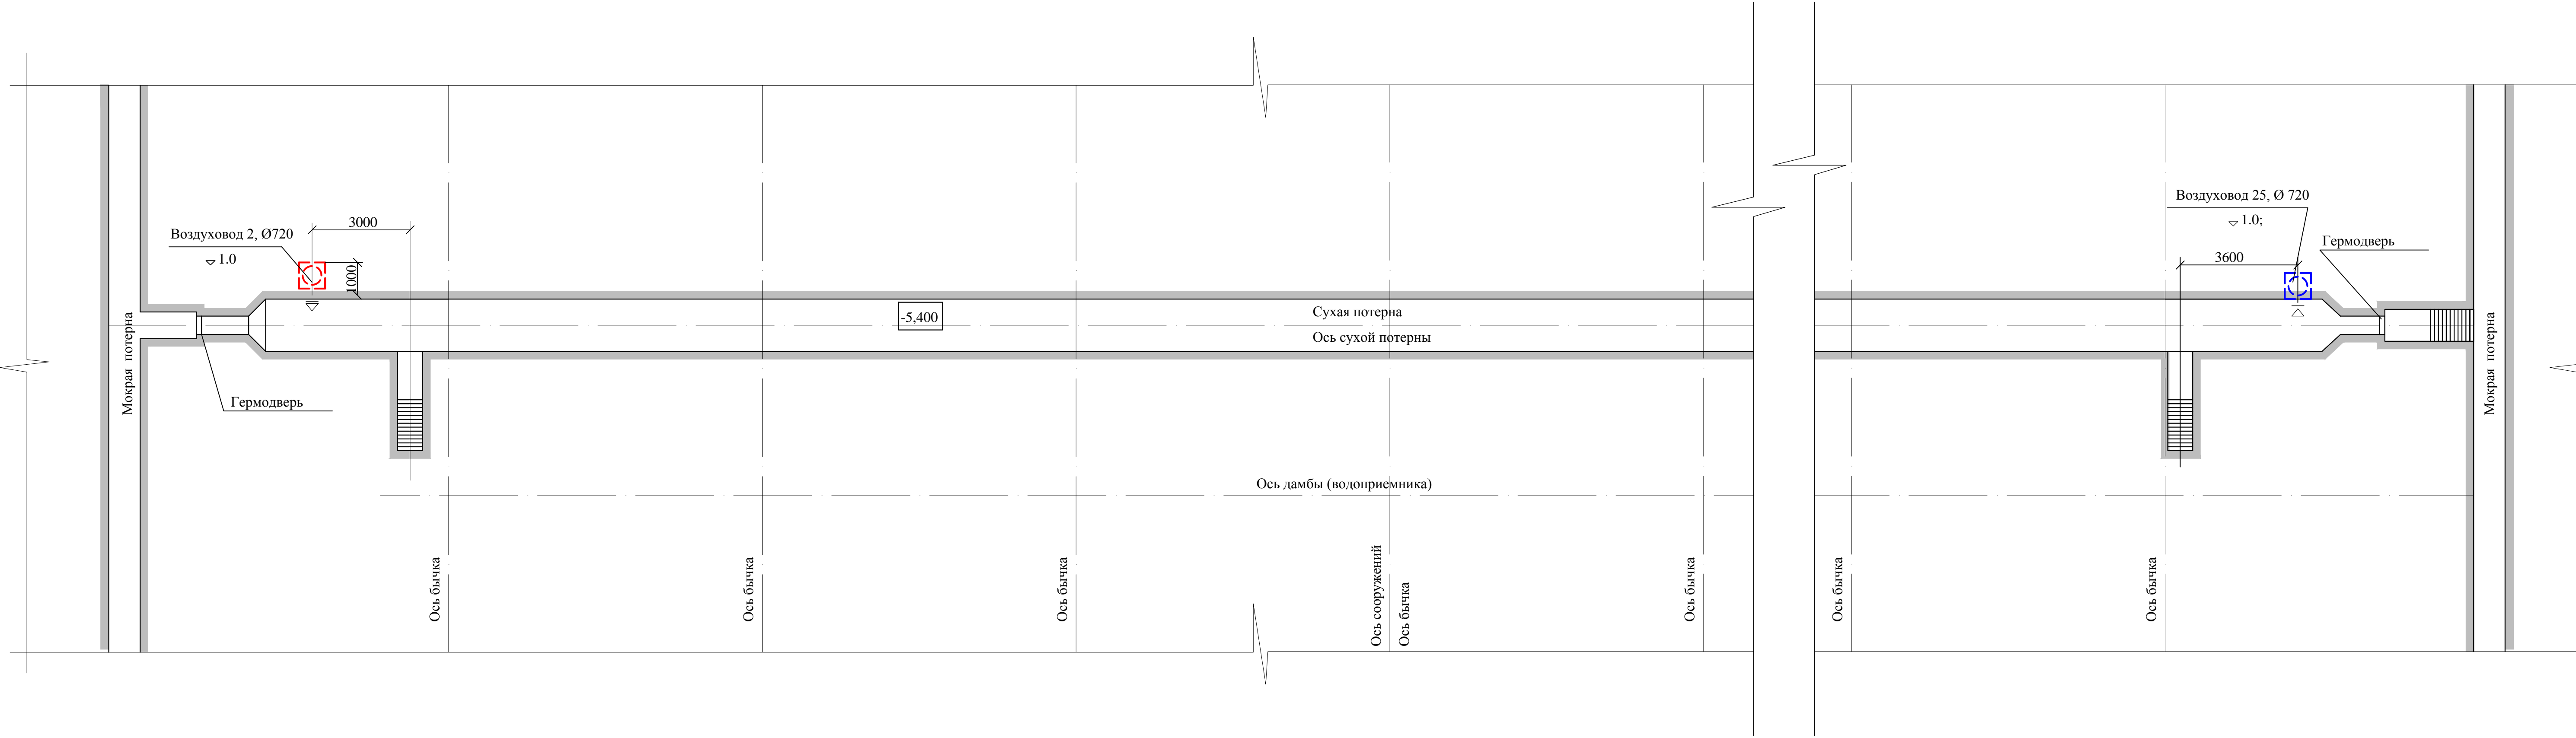


Инв.№ подл.	Подпись и дата	Взам.инв.№	Согласовано		Согласовано	

Водоприемник
План-разрез на отм.16,700.
Масштаб 1:100

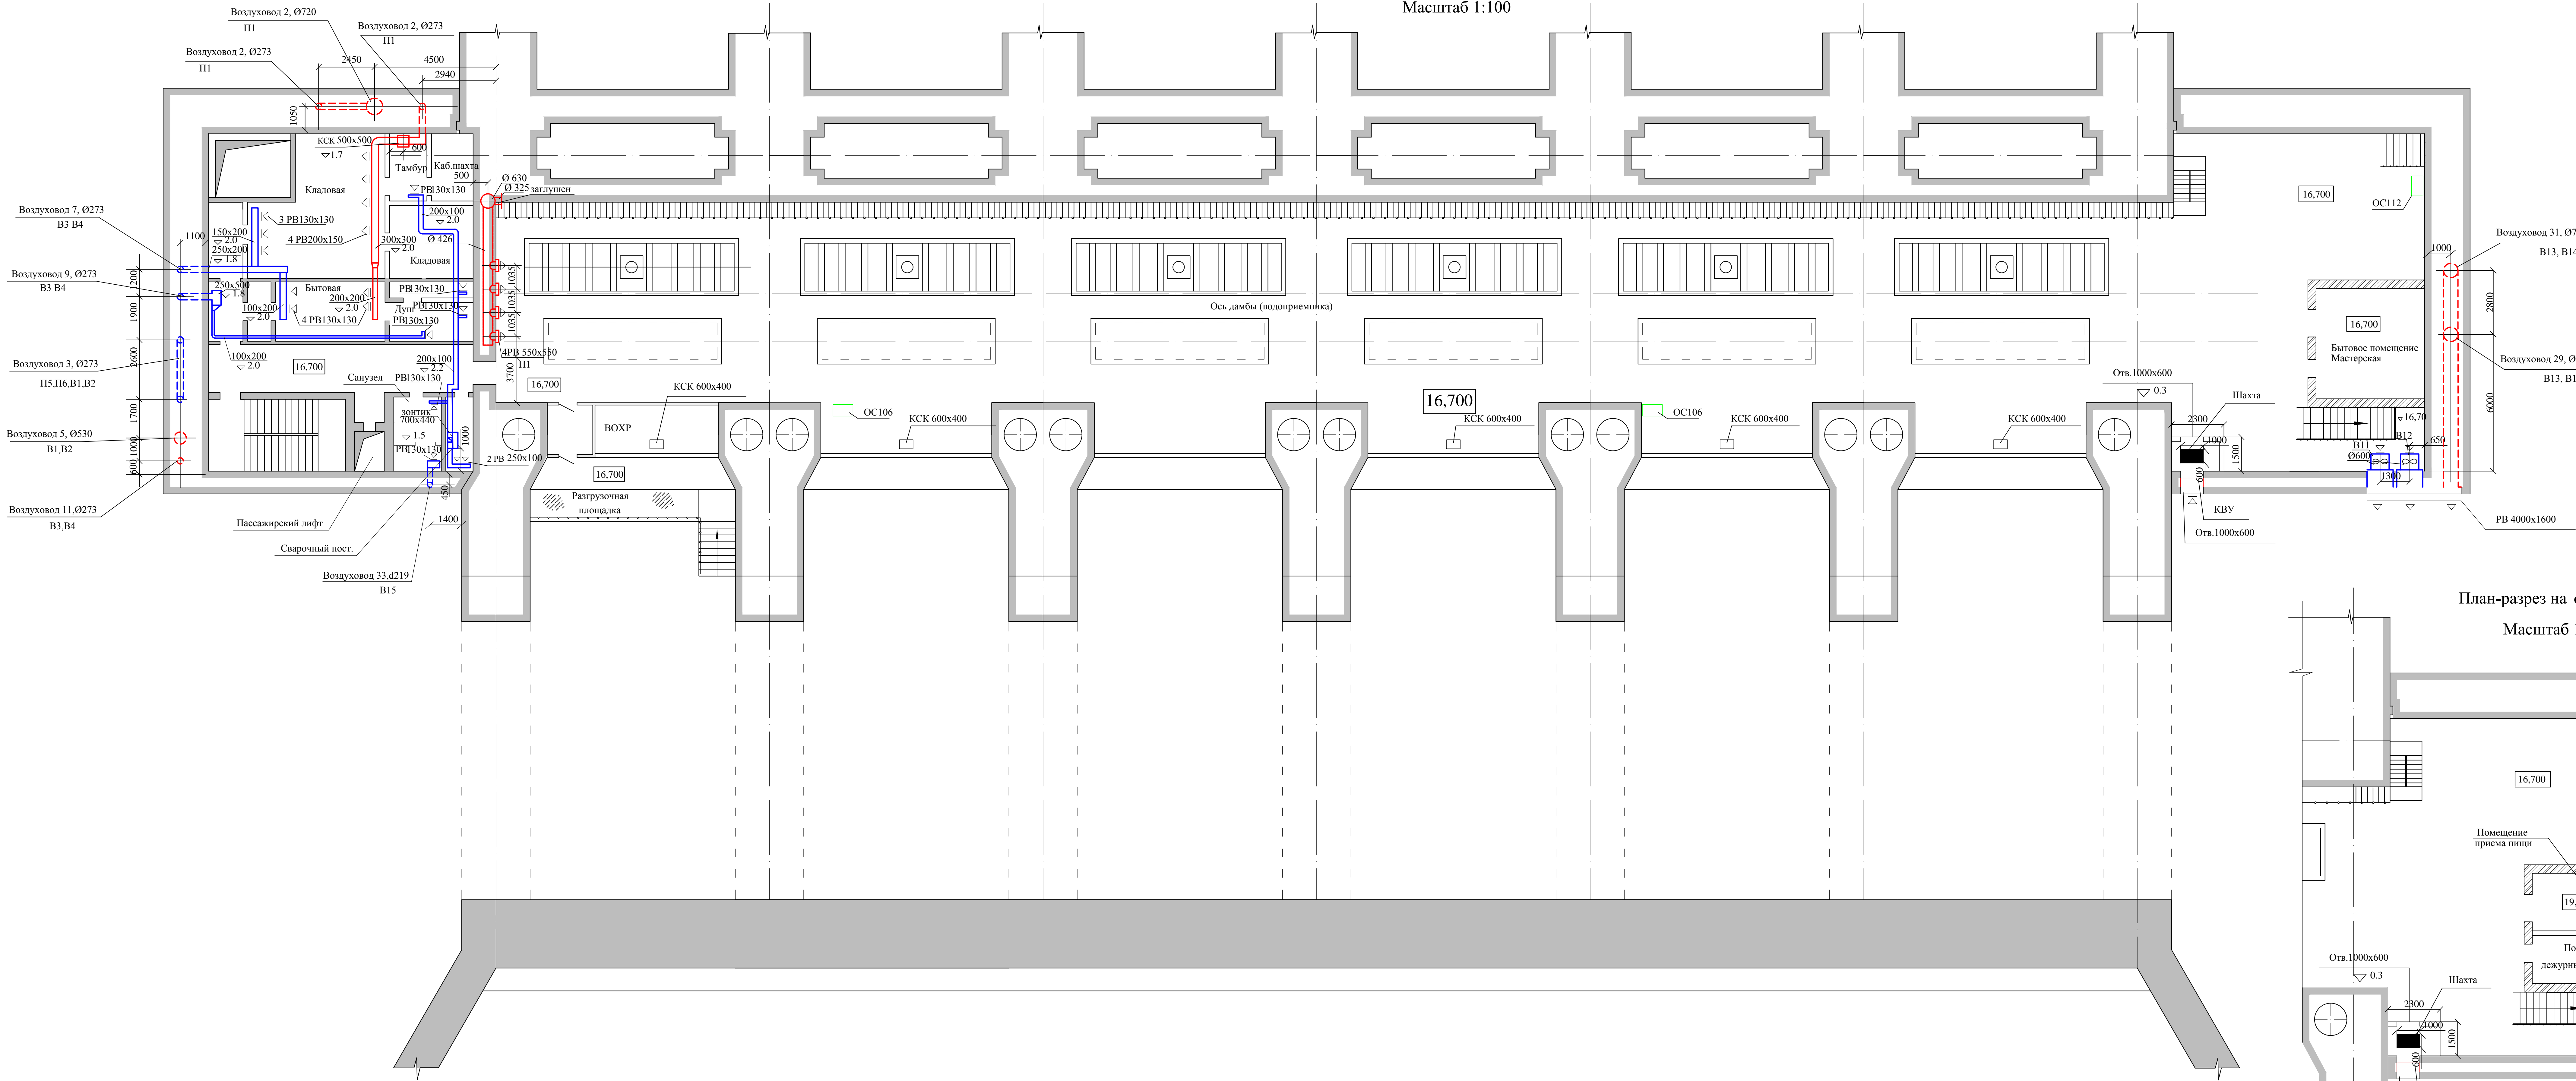


План-разрез на отм.19,200.
Масштаб 1:100

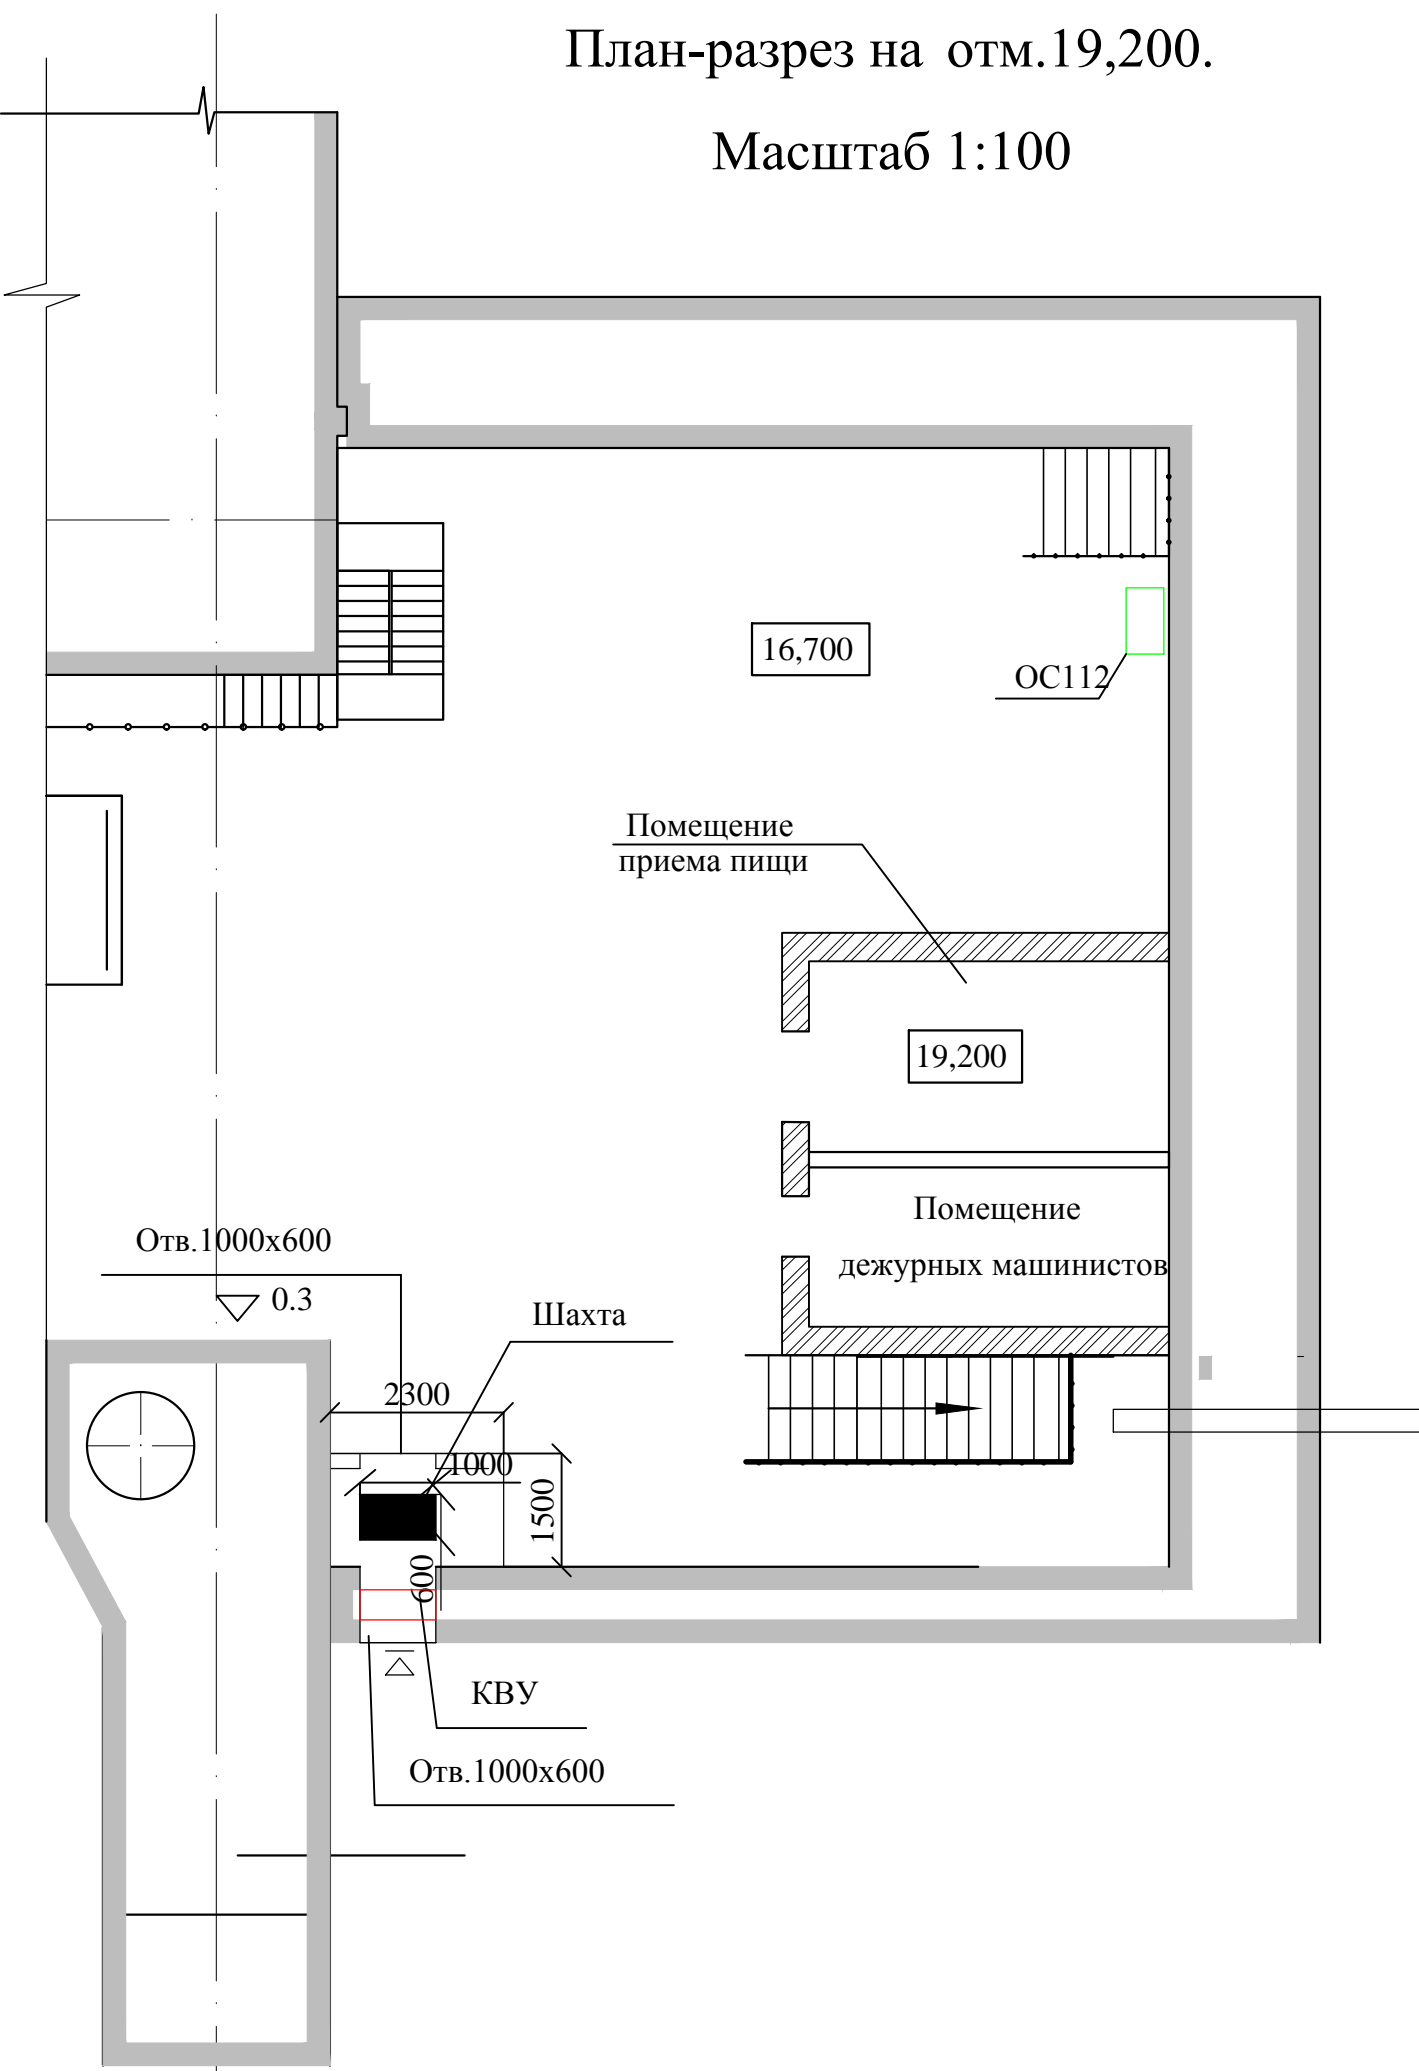

Изм.	Лист	№ докум.	Подп.	Дата

Справ. №	Перв. примен.

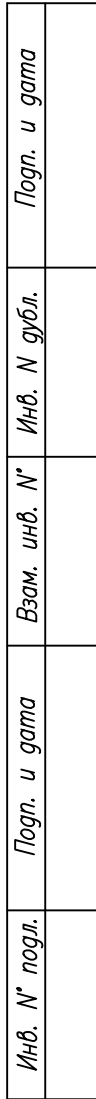

Лист
30

Формат А3

<i>Инв. N° подл.</i>	<i>Подп. и дата</i>	<i>Взам. инв. N°</i>	<i>Инв. N дубл.</i>	<i>Подп. и дата</i>




Инв. N° подл.	Подп. и дата	Взам. инв. N°	Инв. N° дубл.	Подп. и дата	Справ. N°	Перв. примен.

Правобережный устой.

План-разрез на отм. 28,000

Масштаб 1:100

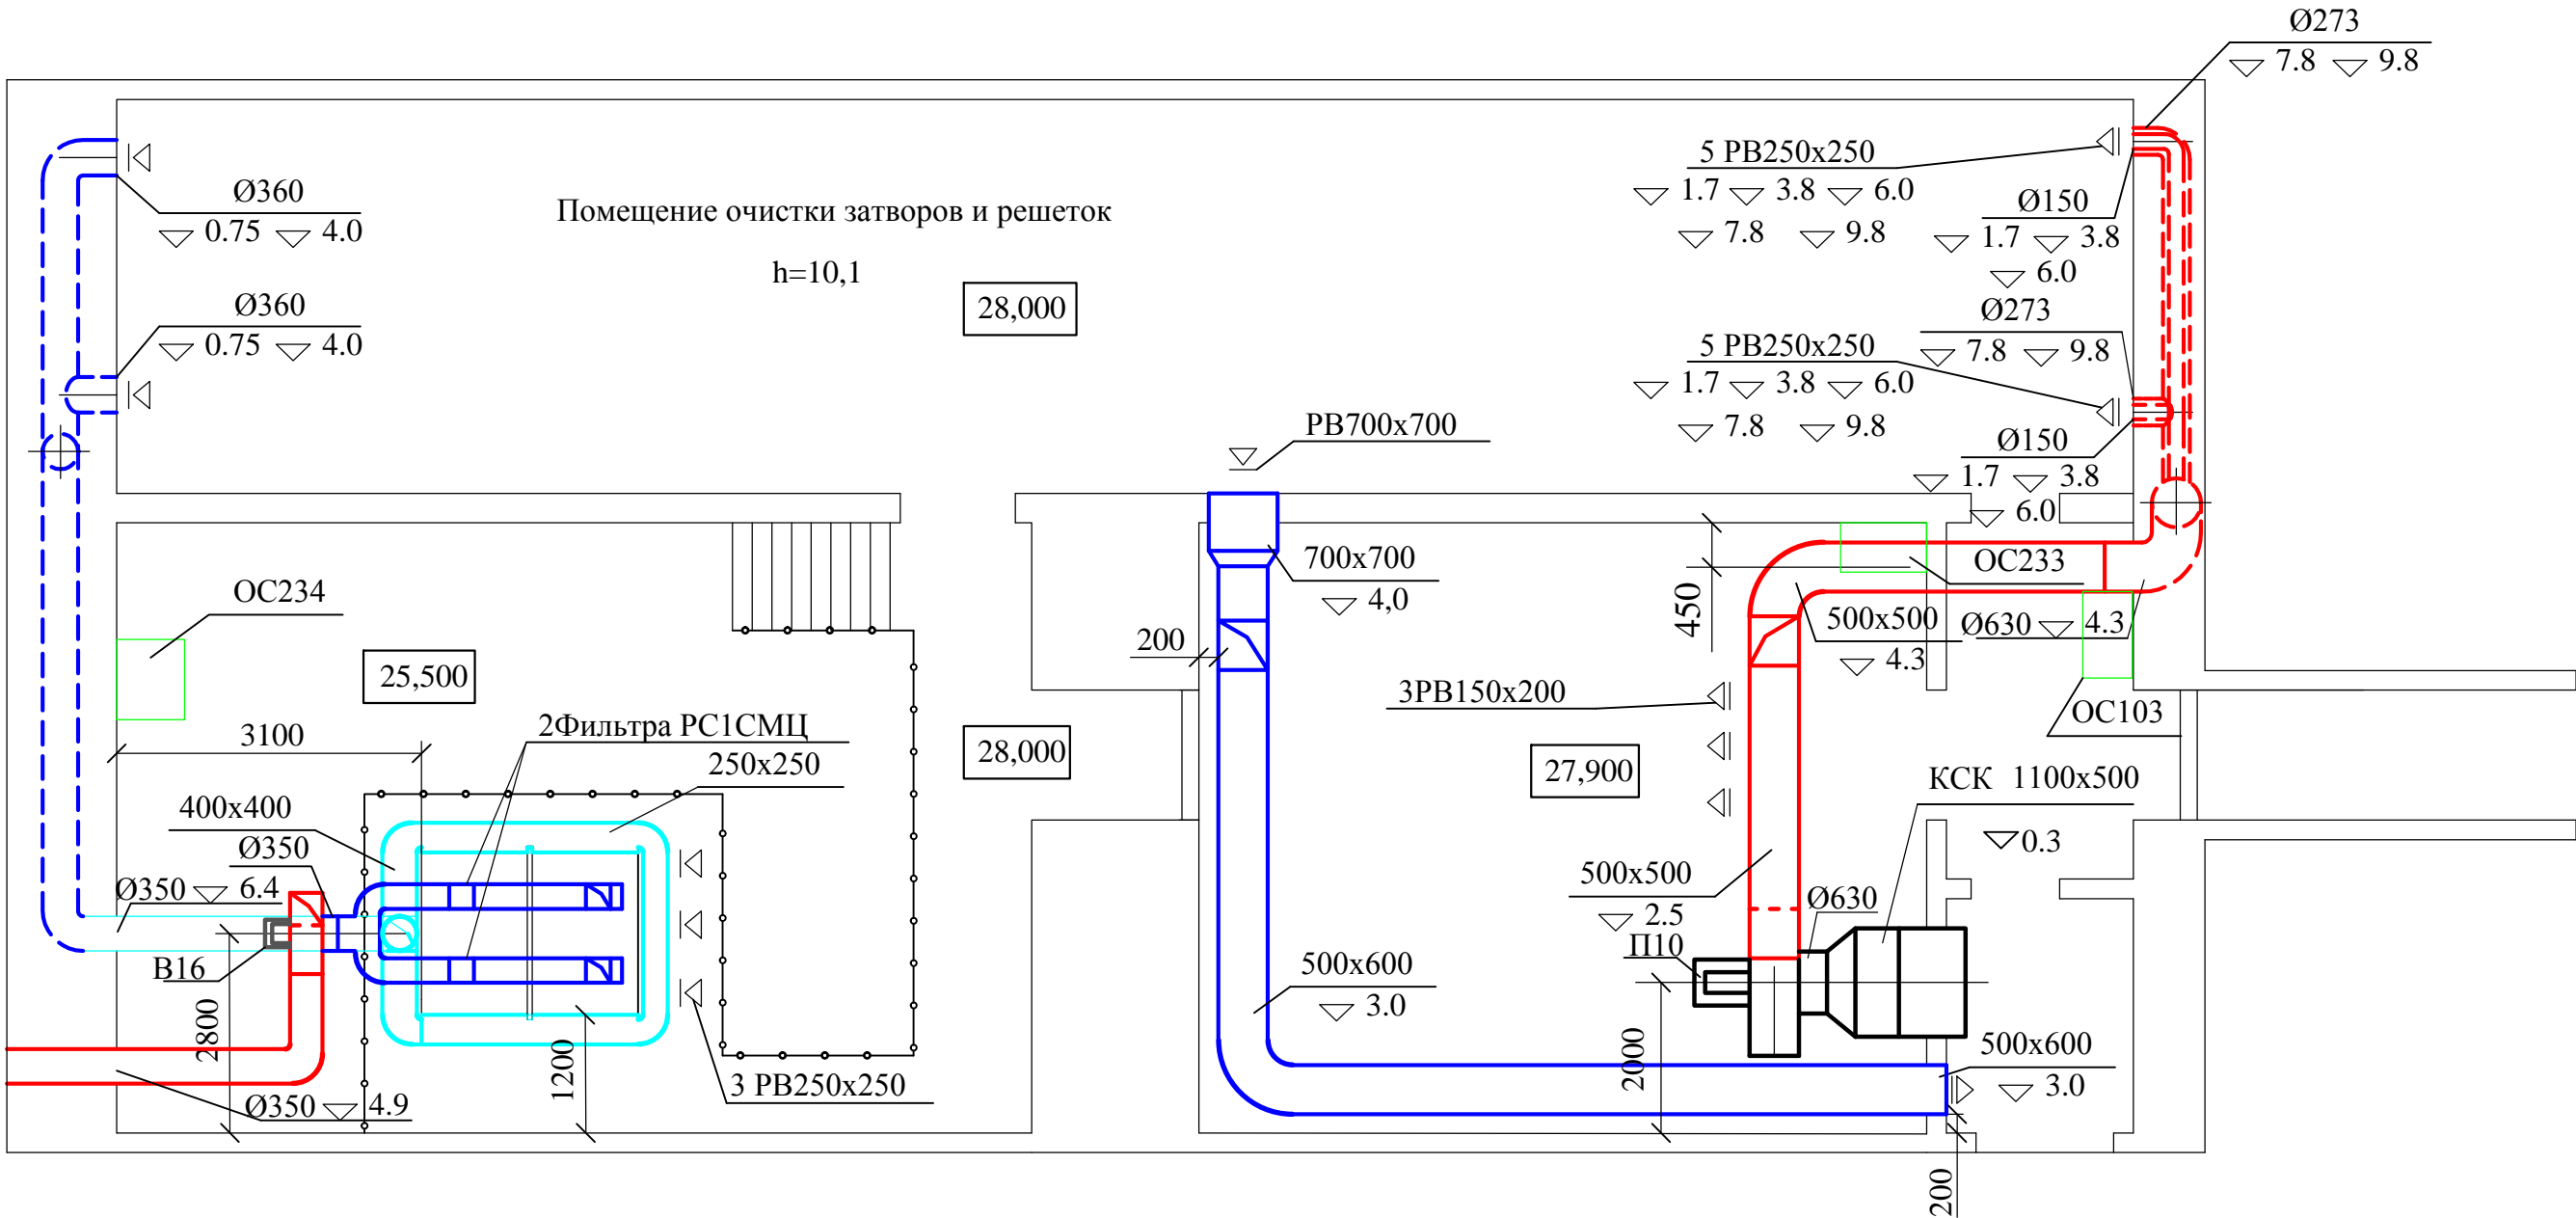


<i>Инв. N° подл.</i>	<i>Подп. и дата</i>	<i>Взам. инв. N°</i>	<i>Инв. N дубл.</i>	<i>Подп. и дата</i>



Формат А3


					Перв. примен.
					Справ. N°
					Подп. и дата
					Инв. N дубл.
					Взам. инв. N°
					Подп. и дата
					Инв. N подл.

Правобережный устой.
План-разрез на отм. 33,700
Масштаб 1:100

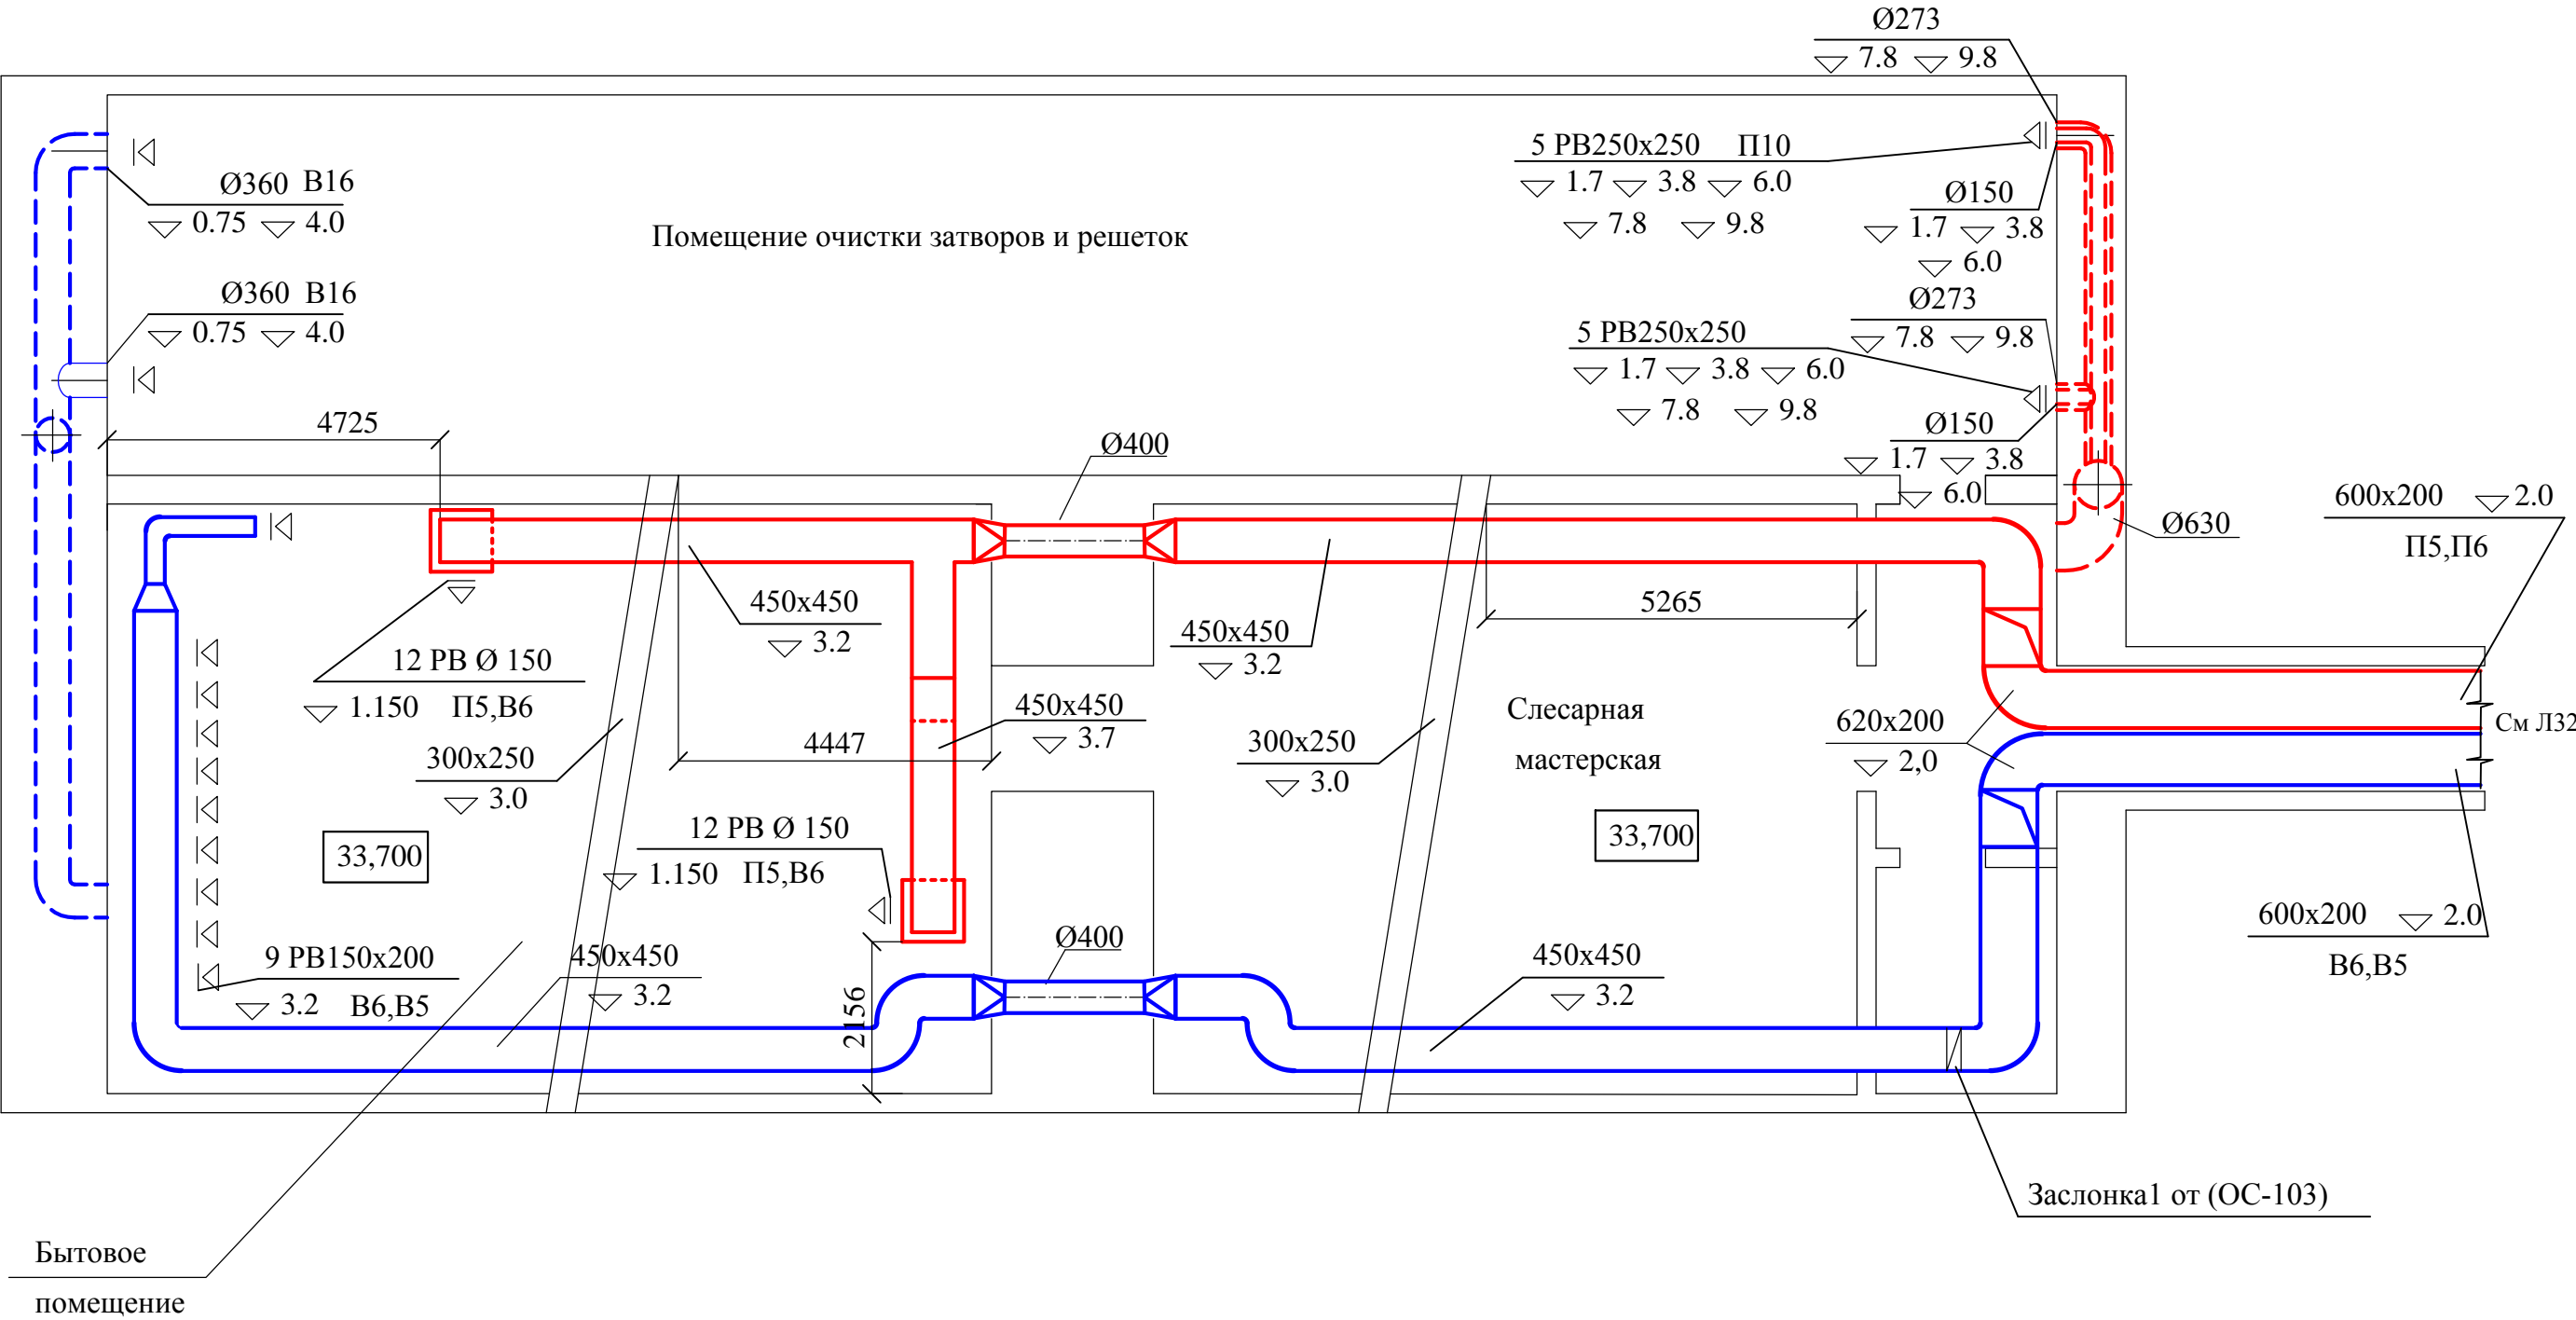


					Перв. примен.
					Справ. N°
					Погр. и дата
					Инв. N губл.
					Взам. инв. N°
					Погр. и дата
					Инв. N подл.

Правобережный устой.
План-разрез на отм. 33,700
Масштаб 1:100

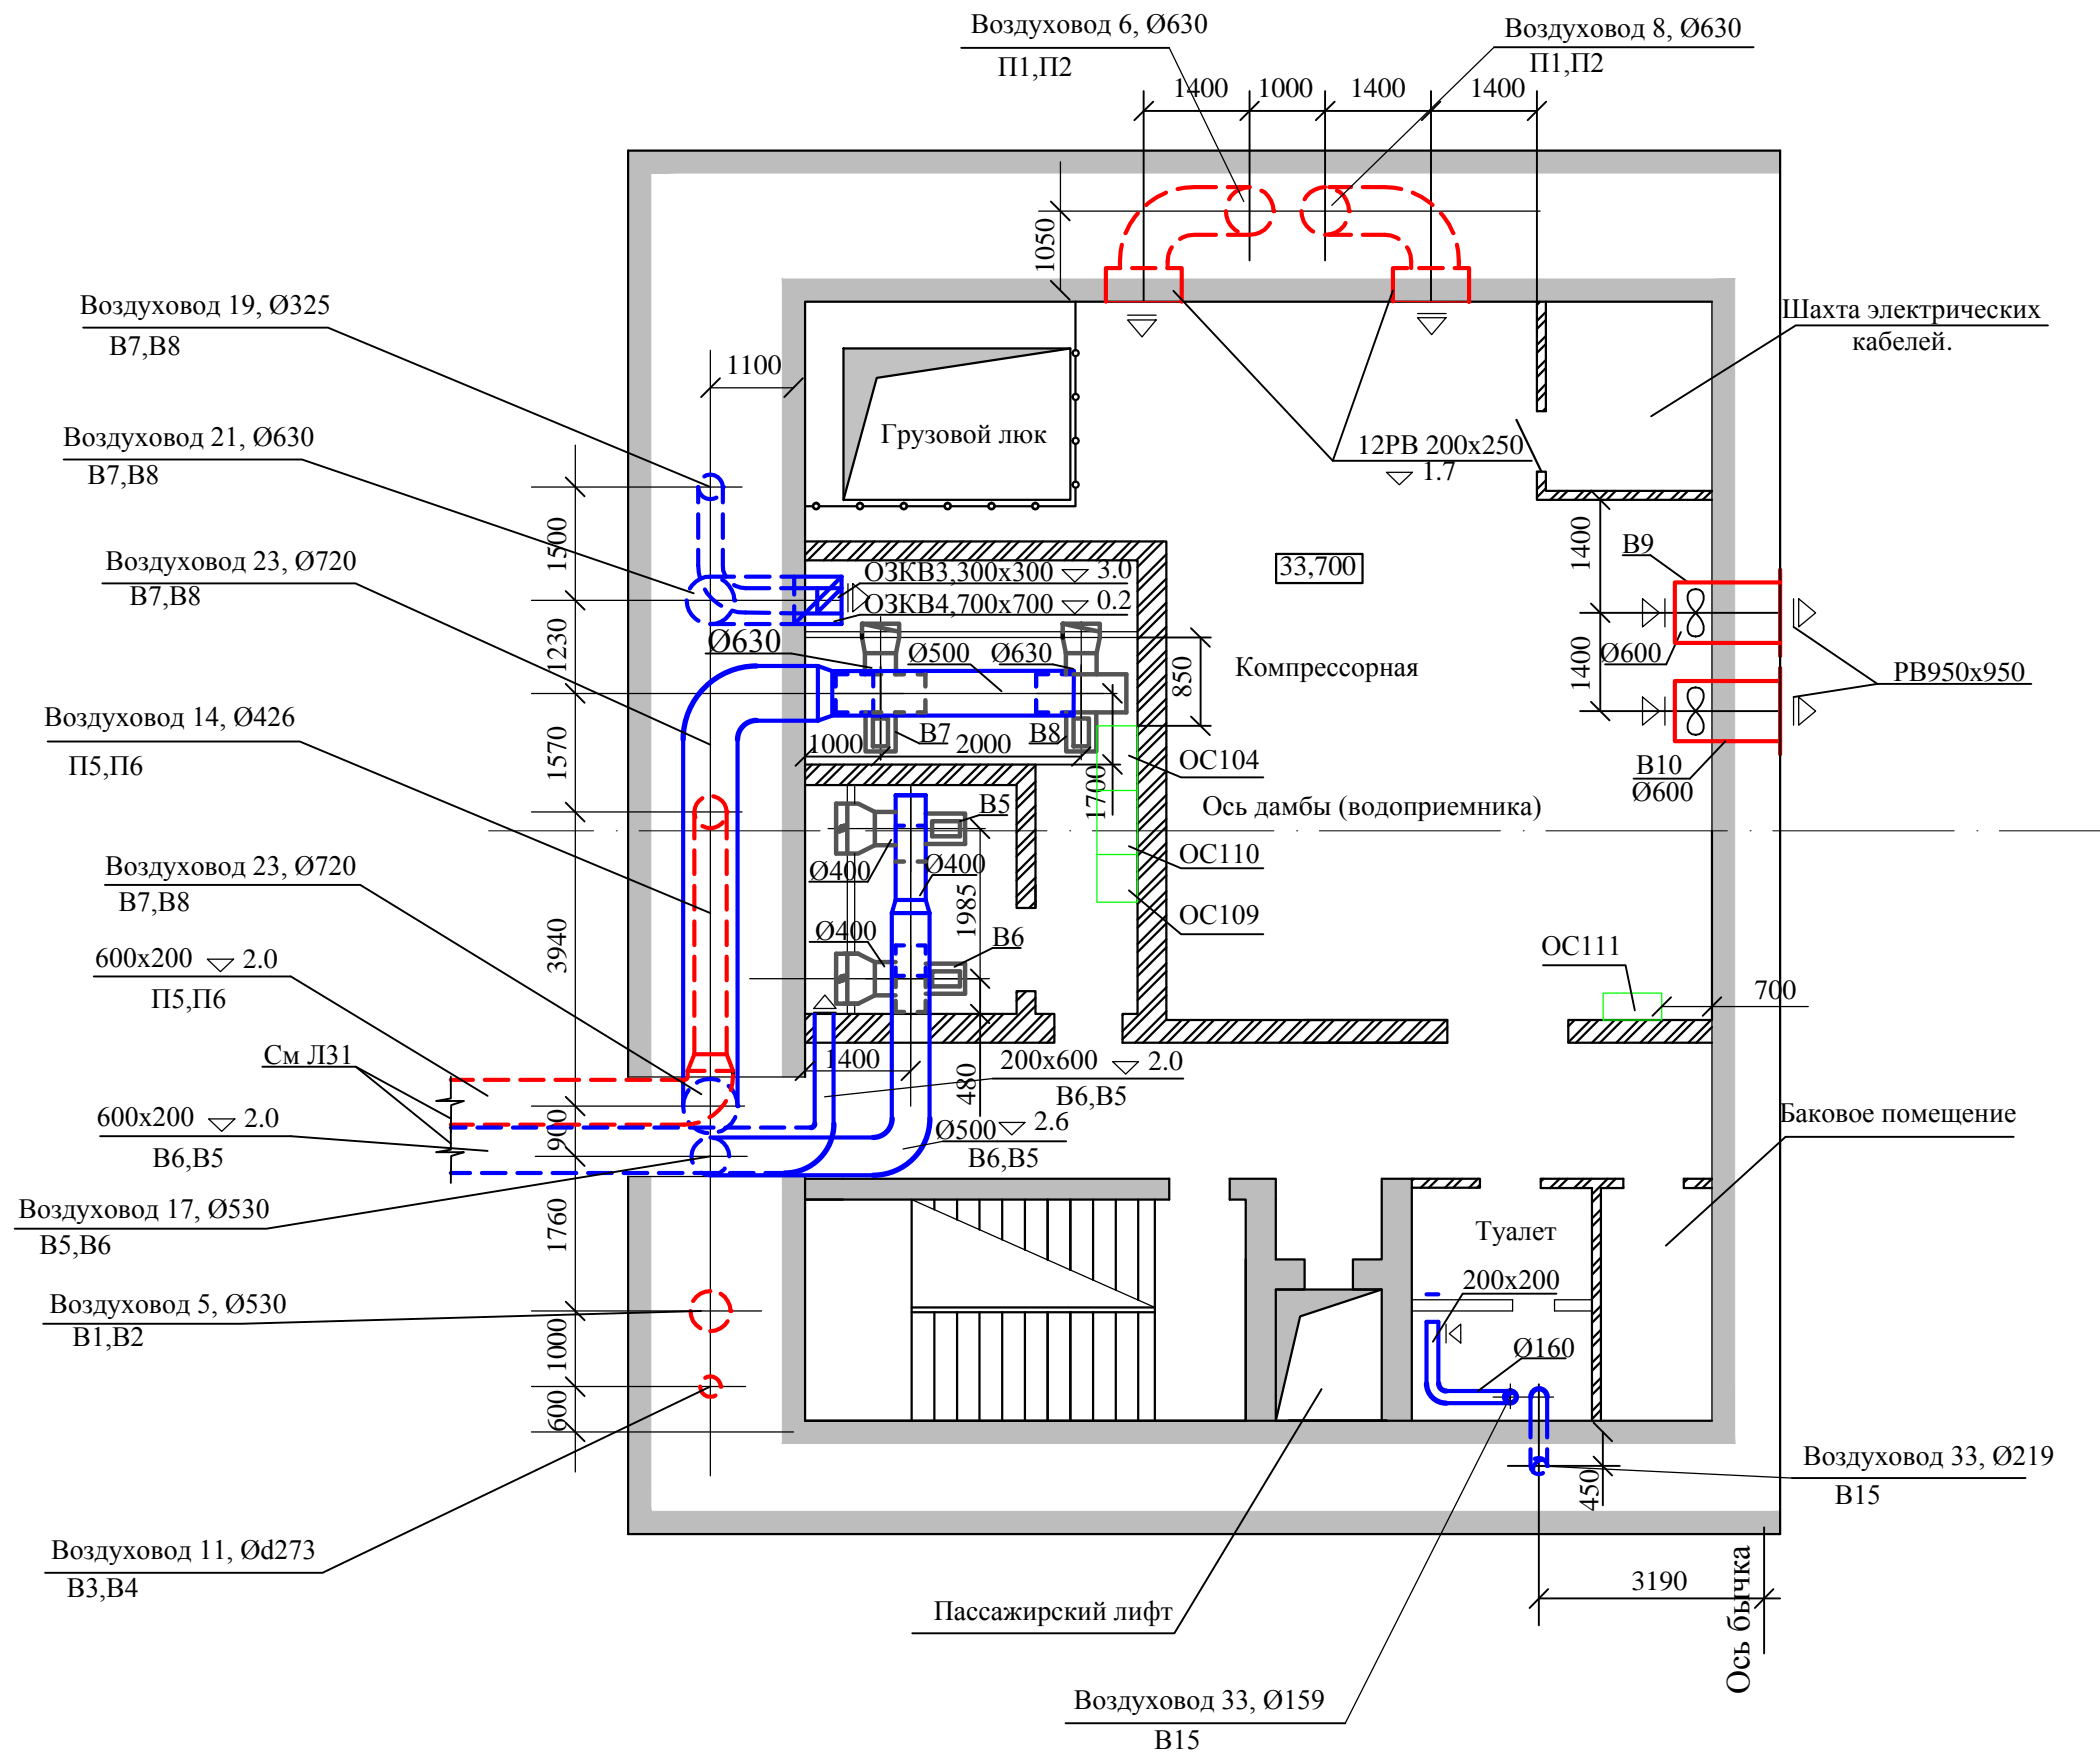

Инв. N° подл.	Подп. и дата	Взам. инв. N°	Инв. N° губл.	Подп. и дата	Справ. N°	Перв. примен.

Правобережный устой.
План-разрез на отм. 39,100
Масштаб 1:100

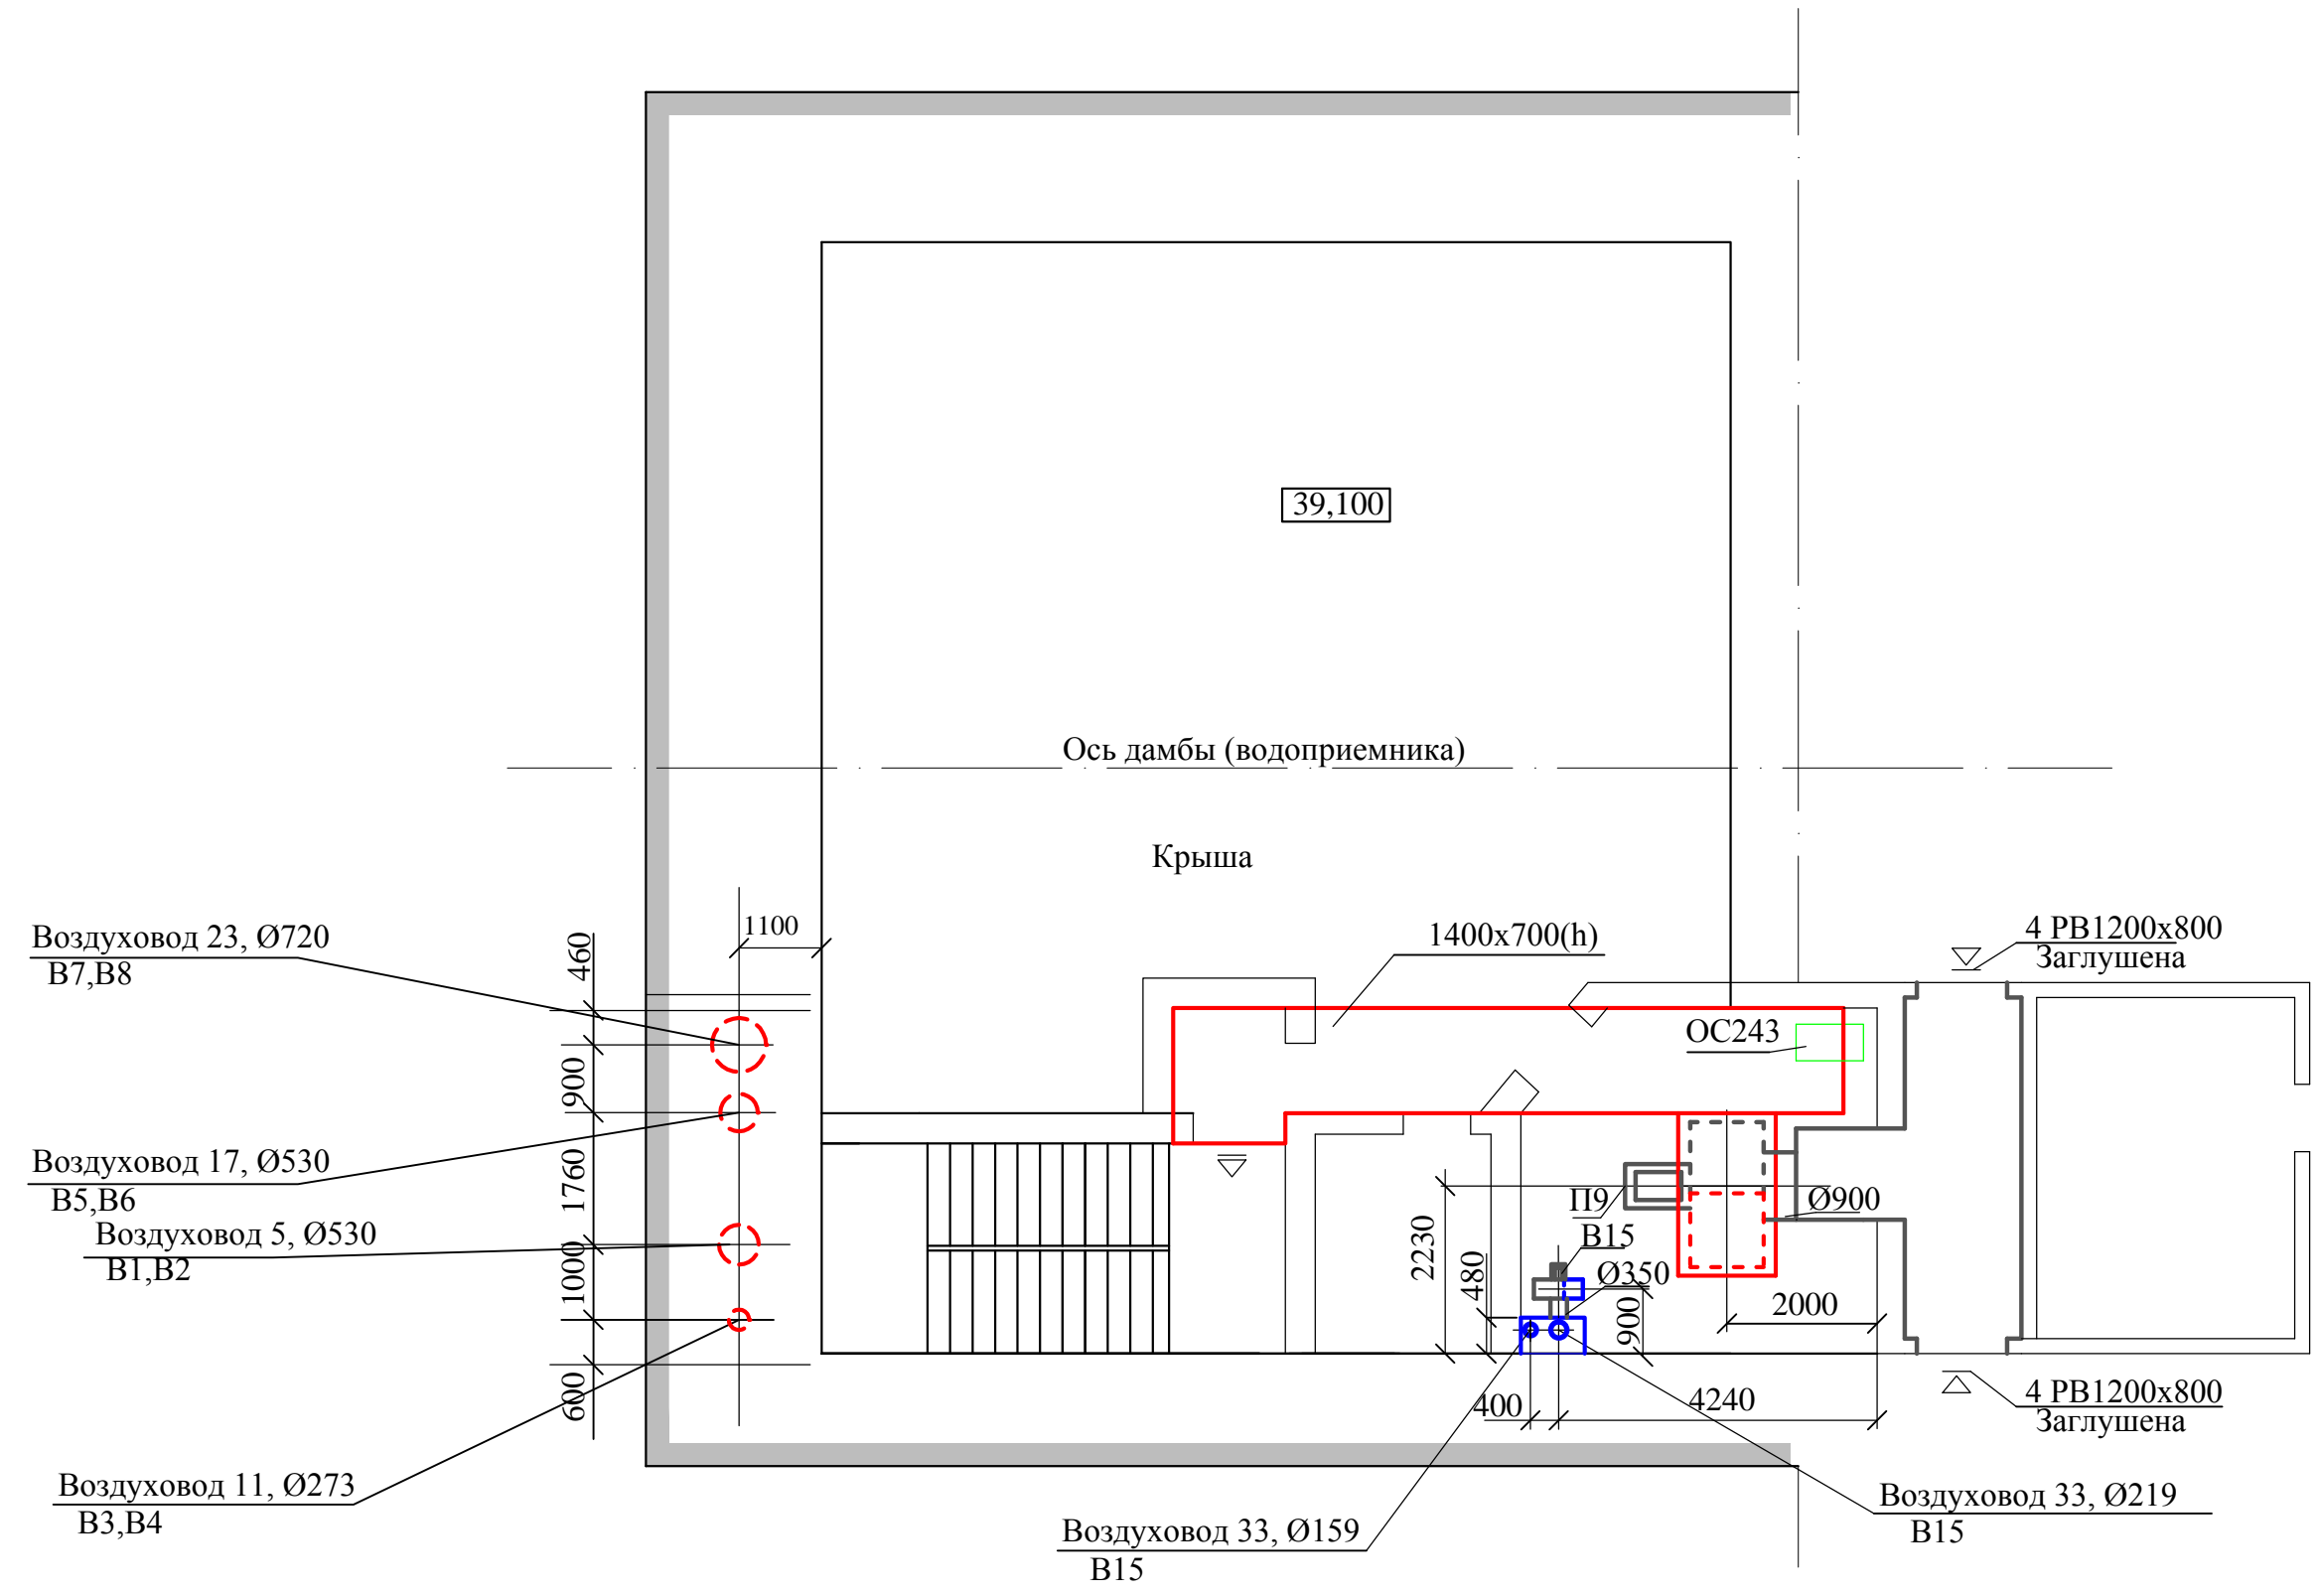

Изм.	Лист	№ докум.	Подп.	Дата	1975.06-24-001.ПЗ.ЖЗ	Лист
						36