Инв.№ подл. | Подпись и дата | Взам.инв.№

Согласовано

					Исполнительная схема
					Монтажная схема
Изм.	Лист	№ докум.	Подп.	Дата	
Чертил		Данилов С.А.			ТСН 22Т Защиты 22Т Панель 1Р4 Комплект Р3 №1,2 22Т
Проверил		Данилов С.А.			
Согласовал		Янак И.И.			
Согласовал		Сячин А.В.			СРЗАиМ Участок РЗиПА
Утвердил		Сухомесов М.А.			ПАО "РусГидро" Зейская ГЭС

Стадия	Лист	Листов
Р	1	1

Формат А1

* Схемы выполнены на основании проекта 59427742.903.075.34.53.2-2

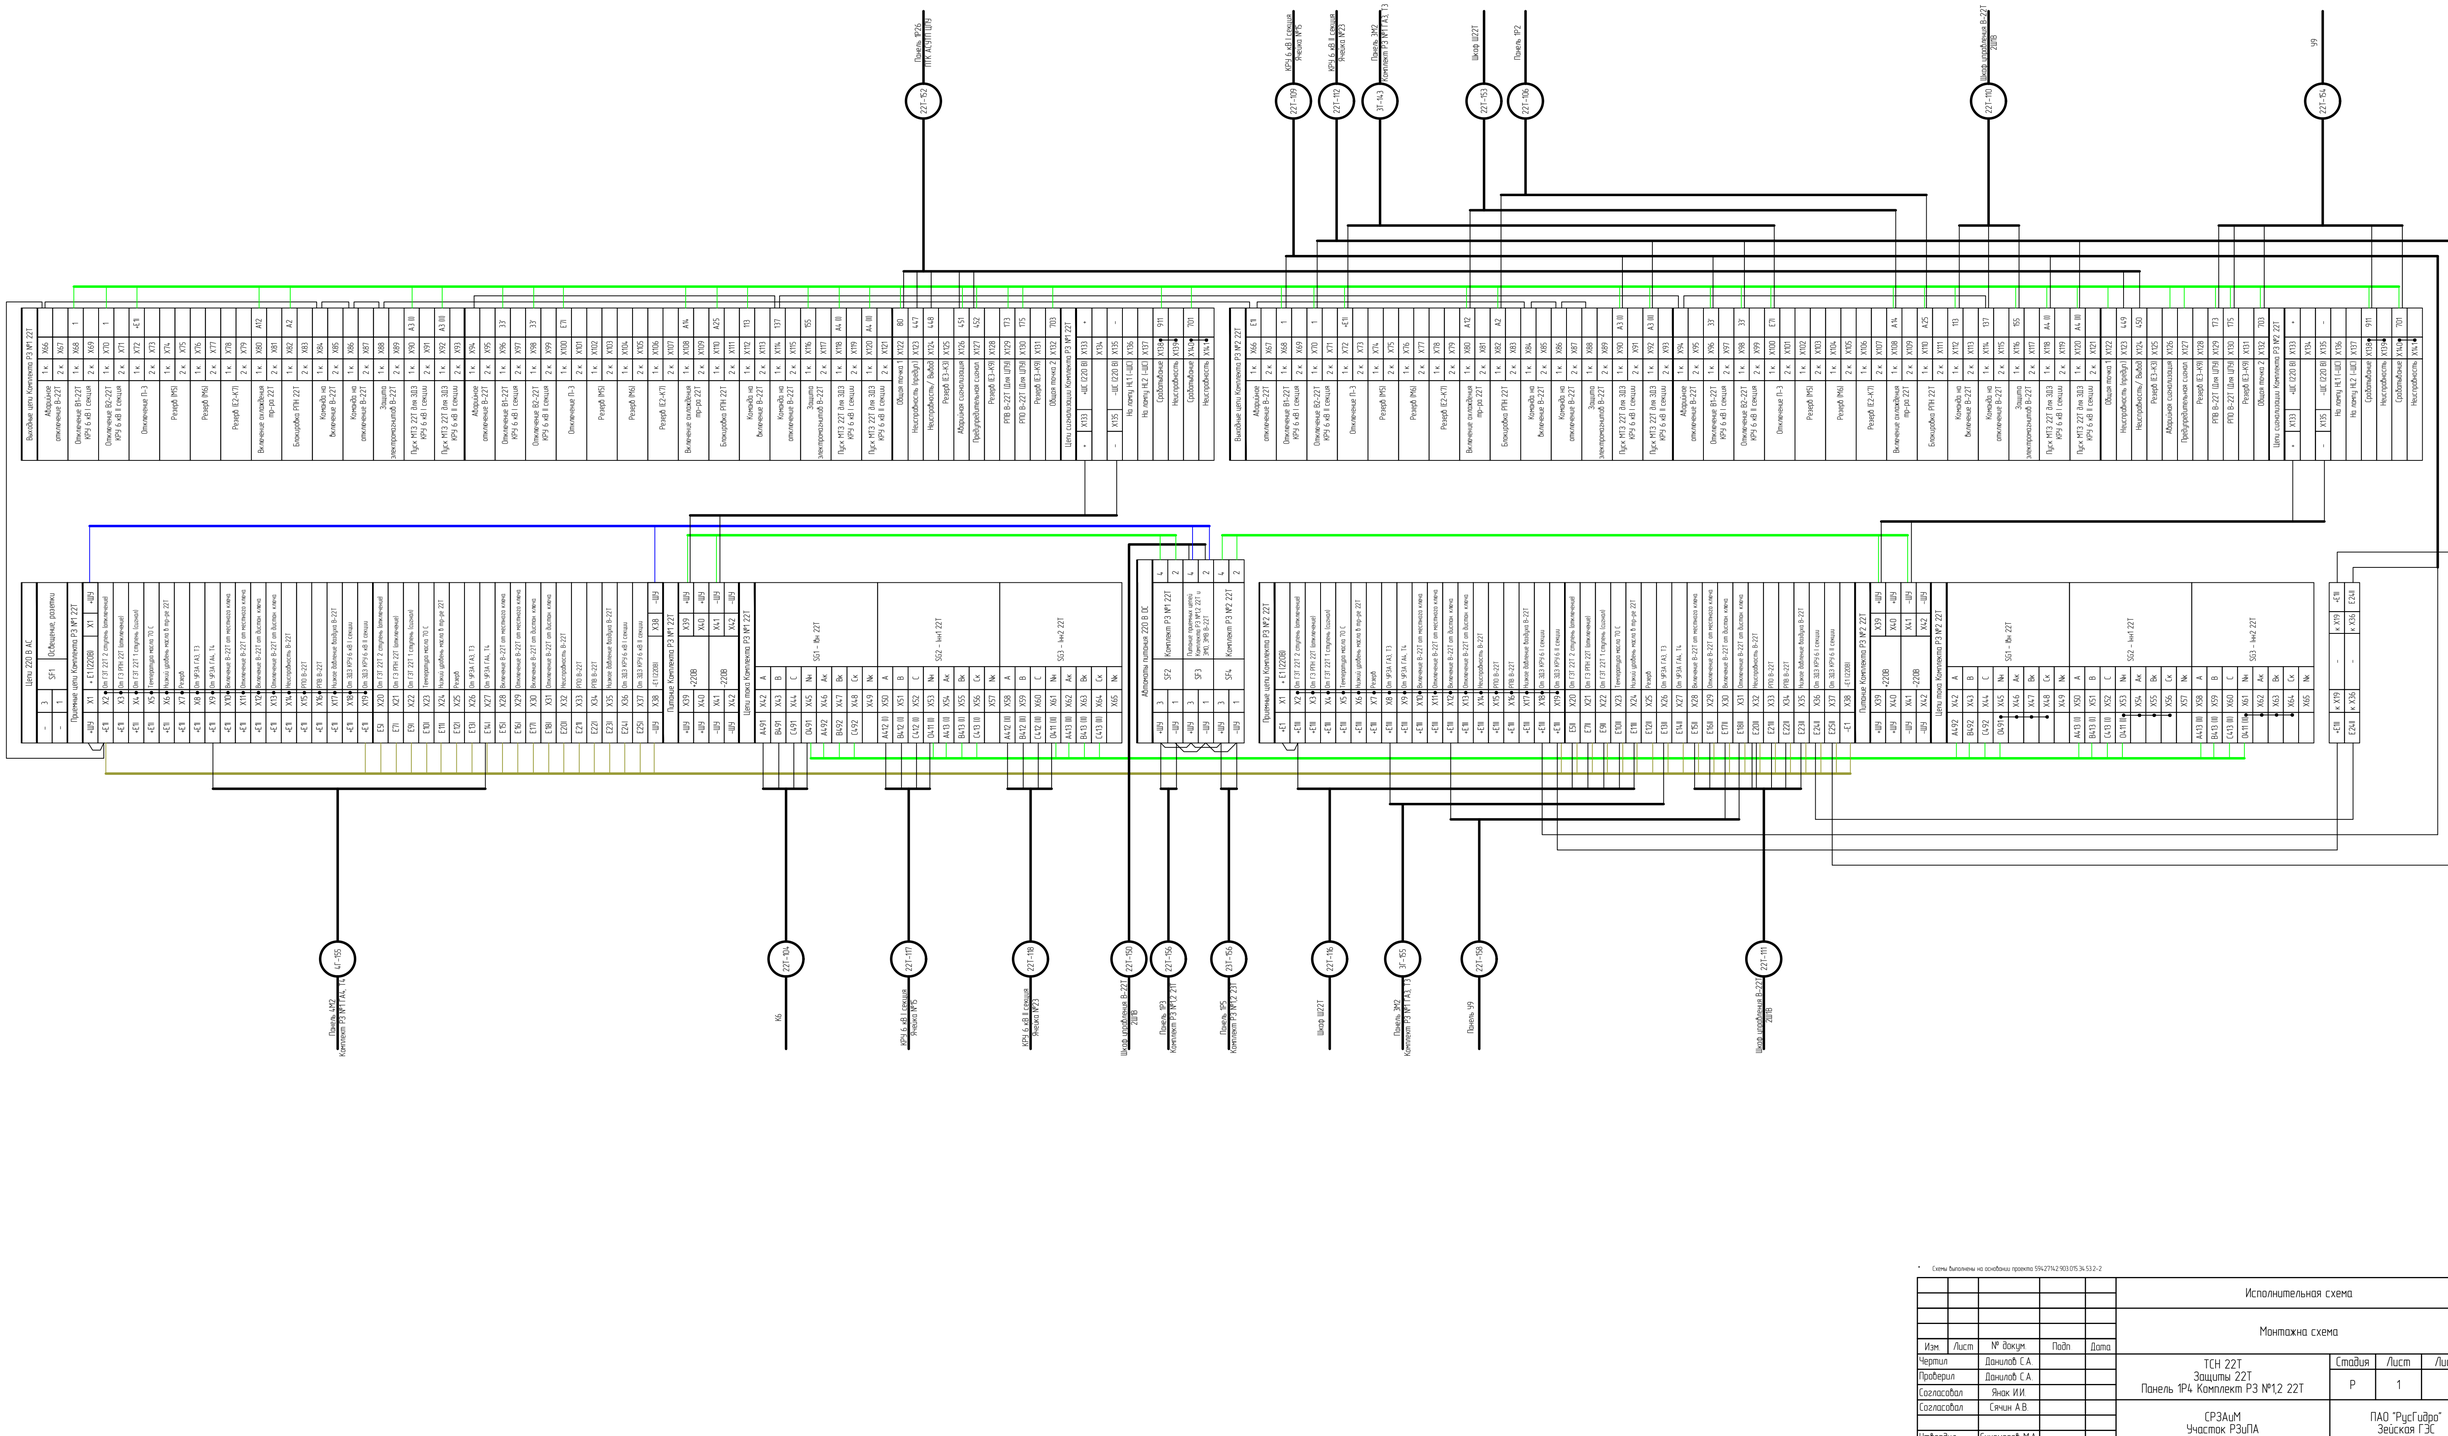
Цепь 220 В АС
Щит постоянного оперативного тока
Цепь 220 В АС
Щит постоянного оперативного тока
Цепь 220 В АС
Щит постоянного оперативного тока